


SKALA 1 : 10 000

Załącznik do uchwały
Nr ~~XVII~~ XVII/140/01 Rady
Miejskiej z dn. 25 maja 2001 r.
ARK Nr 1

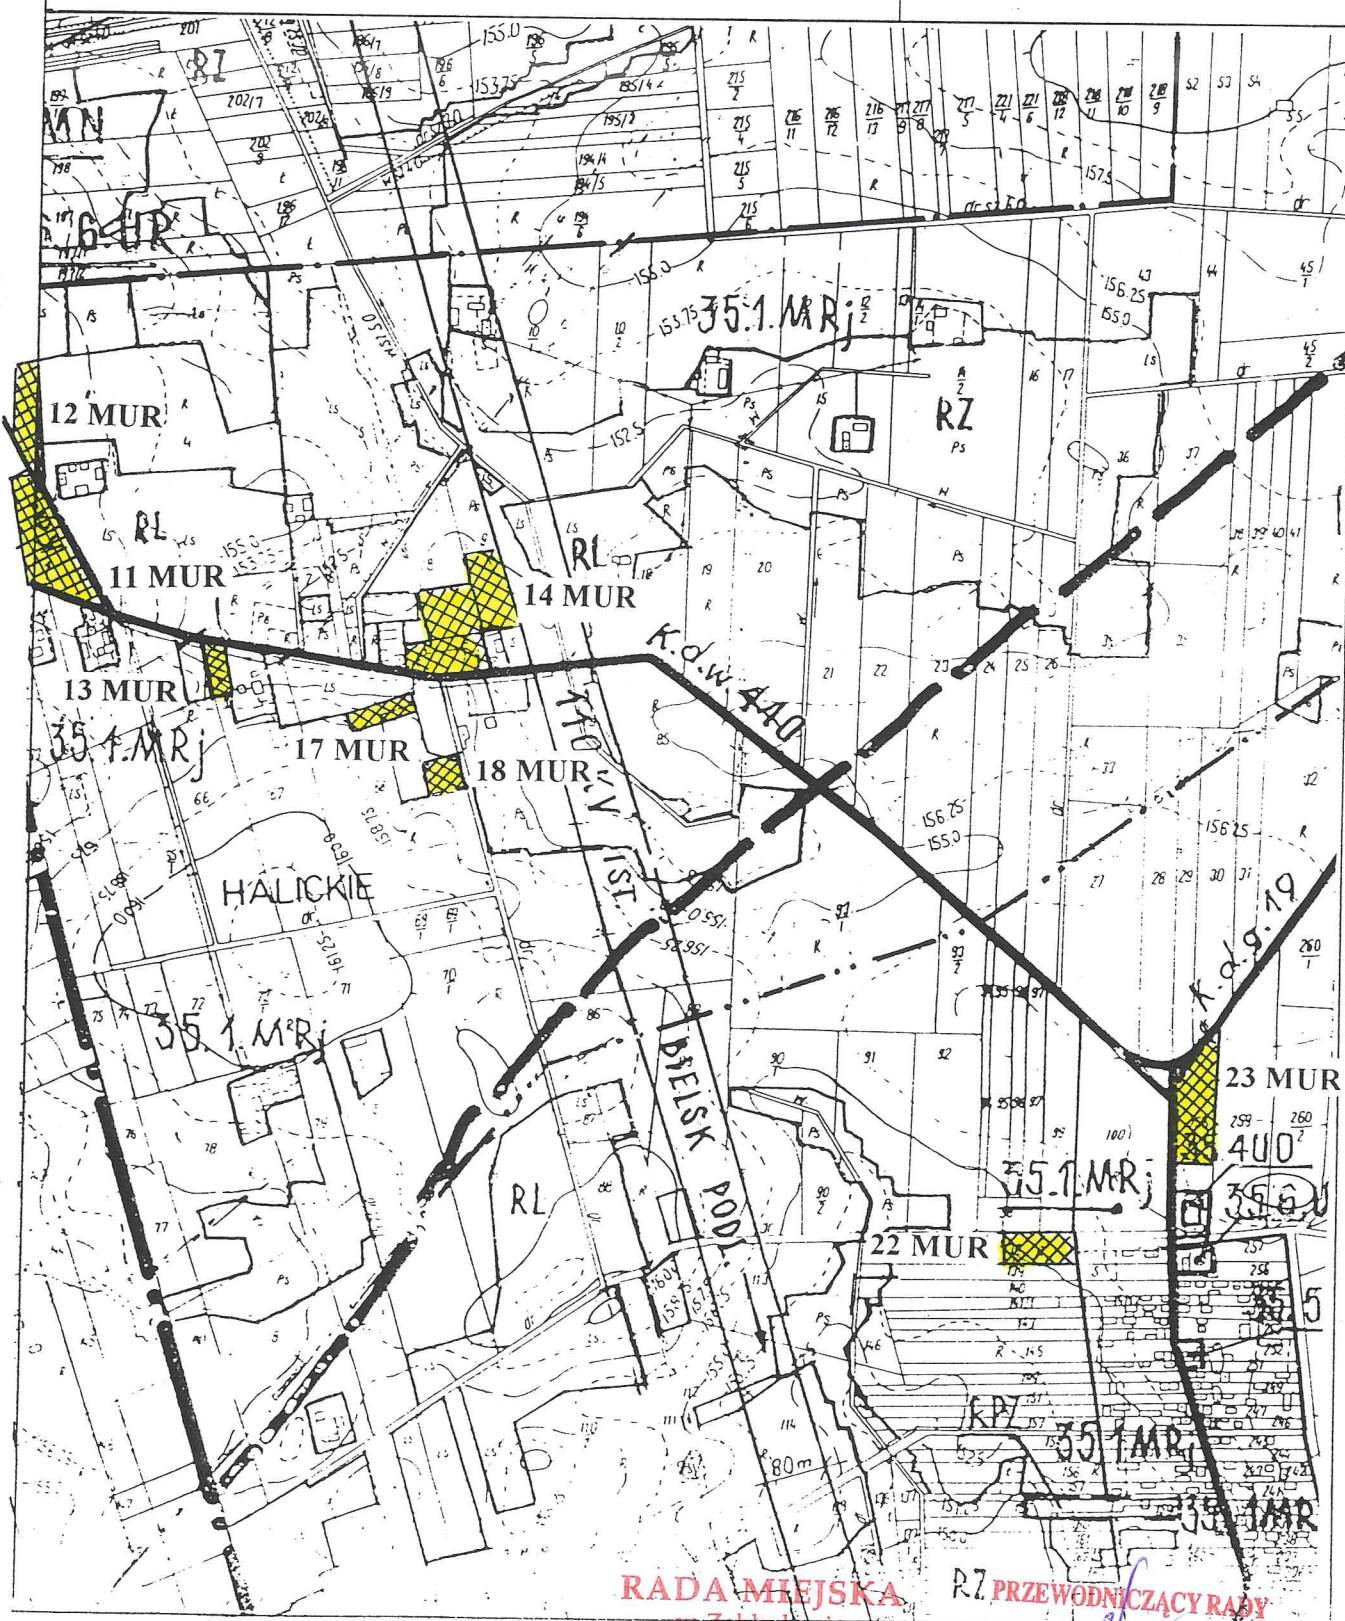

RADA MIEJSKA
w Zabłudowie
16-060 Zabłudów, ul. Rynek 8

RZ PRZEWODNICZĄCY RABY


Jarosław Murawski

**ZMIANA MIEJSCOWEGO PLANU OGÓLNEGO
ZAGOSPODAROWANIA PRZESTRZENNEGO GMINY
ZABŁUDÓW**

SKALA 1 : 10000

 **MUR** Tereny pod zabudowę mieszkaniową
jednorodzinną z dopuszczeniem usług
i rzemiosła nieuciążliwego

Załącznik do uchwały
Nr XXVII/140/01 Rady
Miejskiej z dn. 25 maja 2001r.
ARK Nr 2

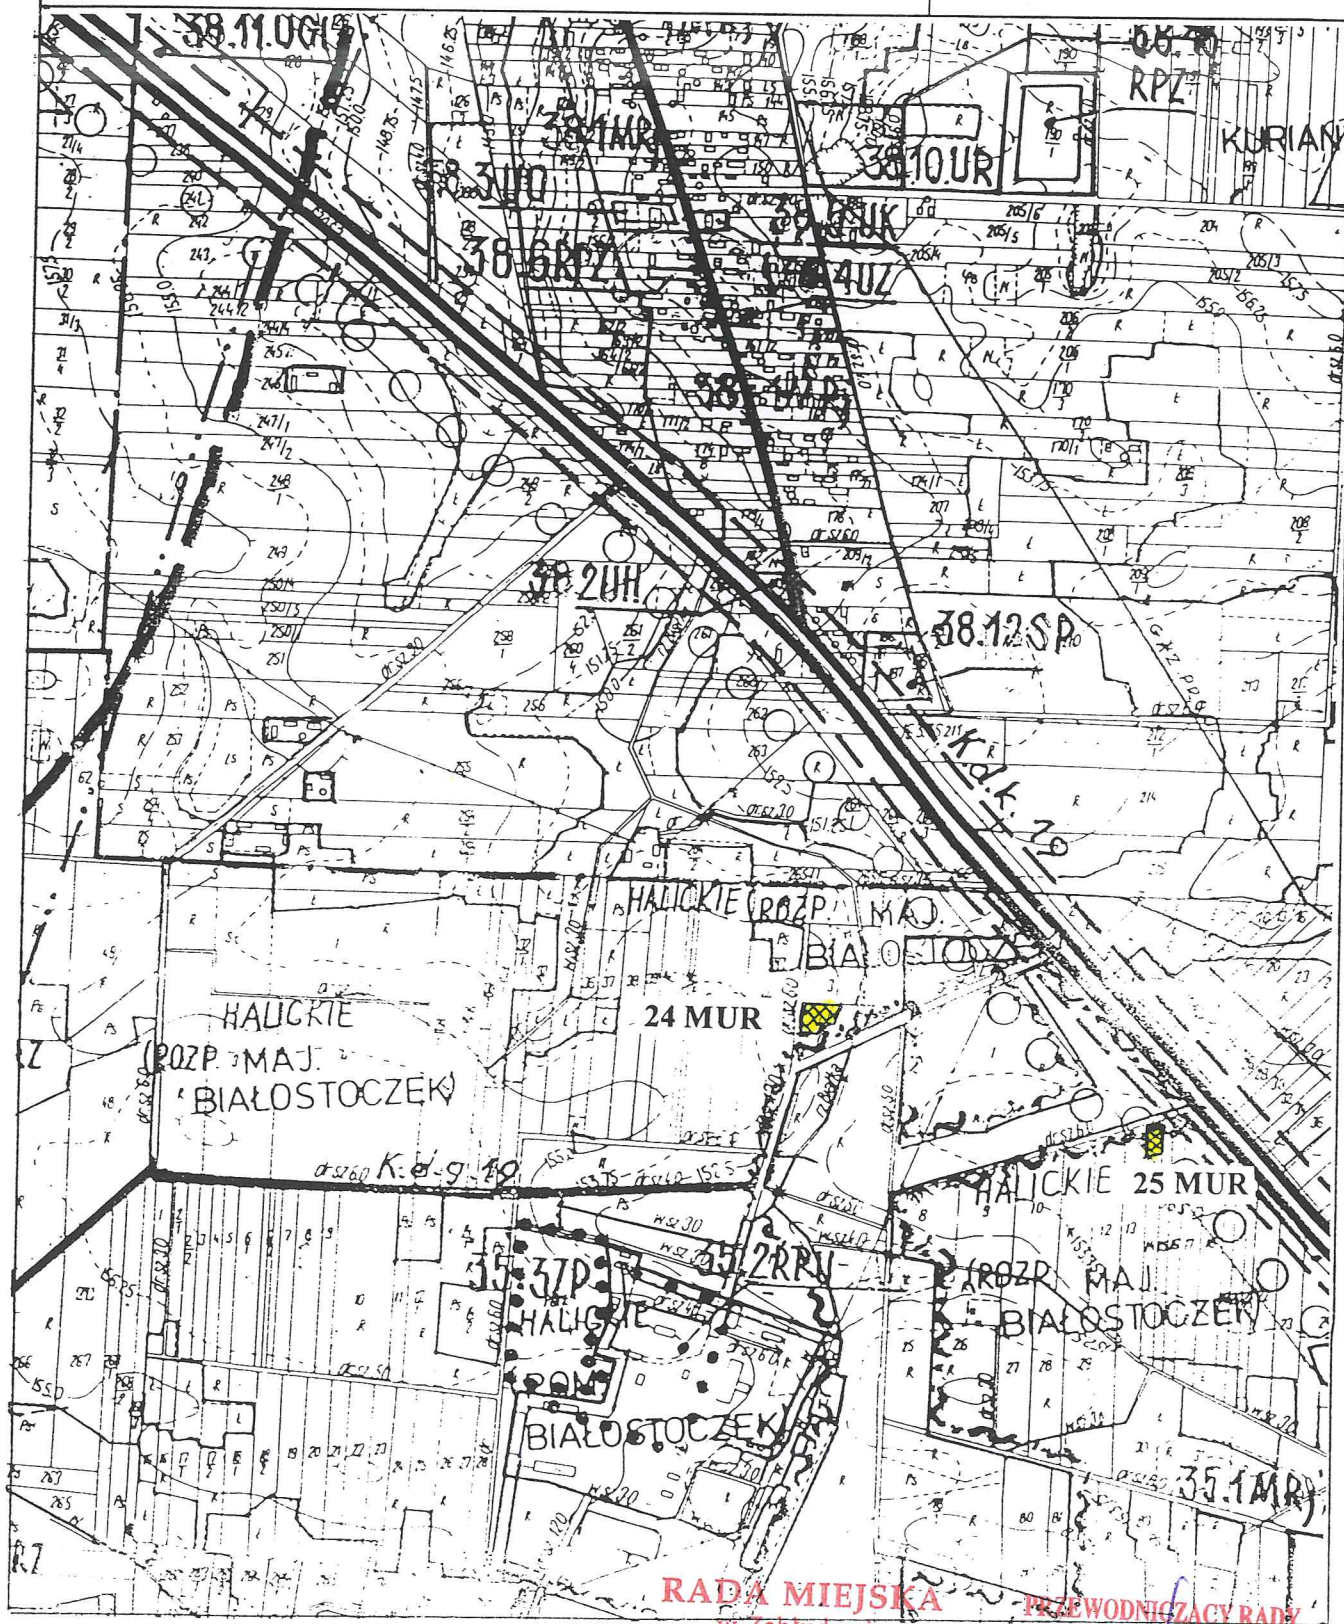

RADA MIEJSKA
w Zabłudowie
16-060 Zabłudów, ul. Rynek 8

PRZEWODNICZĄCY RADY

Jarosław Murawski


**ZMIANA MIEJSCOWEGO PLANU OGÓLNEGO
ZAGOSPODAROWANIA PRZESTRZENNEGO GMINY
ZABŁUDÓW**

SKALA 1 : 10000

 **6 MUR** Tereny pod zabudowę mieszkaniową
jednorodzinną z dopuszczeniem usług
i rzemiosła nieuciążliwego

 **7 PE** Powierzchniowa eksploatacja kruszyw

Załącznik do uchwały
Nr XXVII/140/01 Rady
Miejskiej z dn. 25 maja 2001 r.
ARK Nr 3

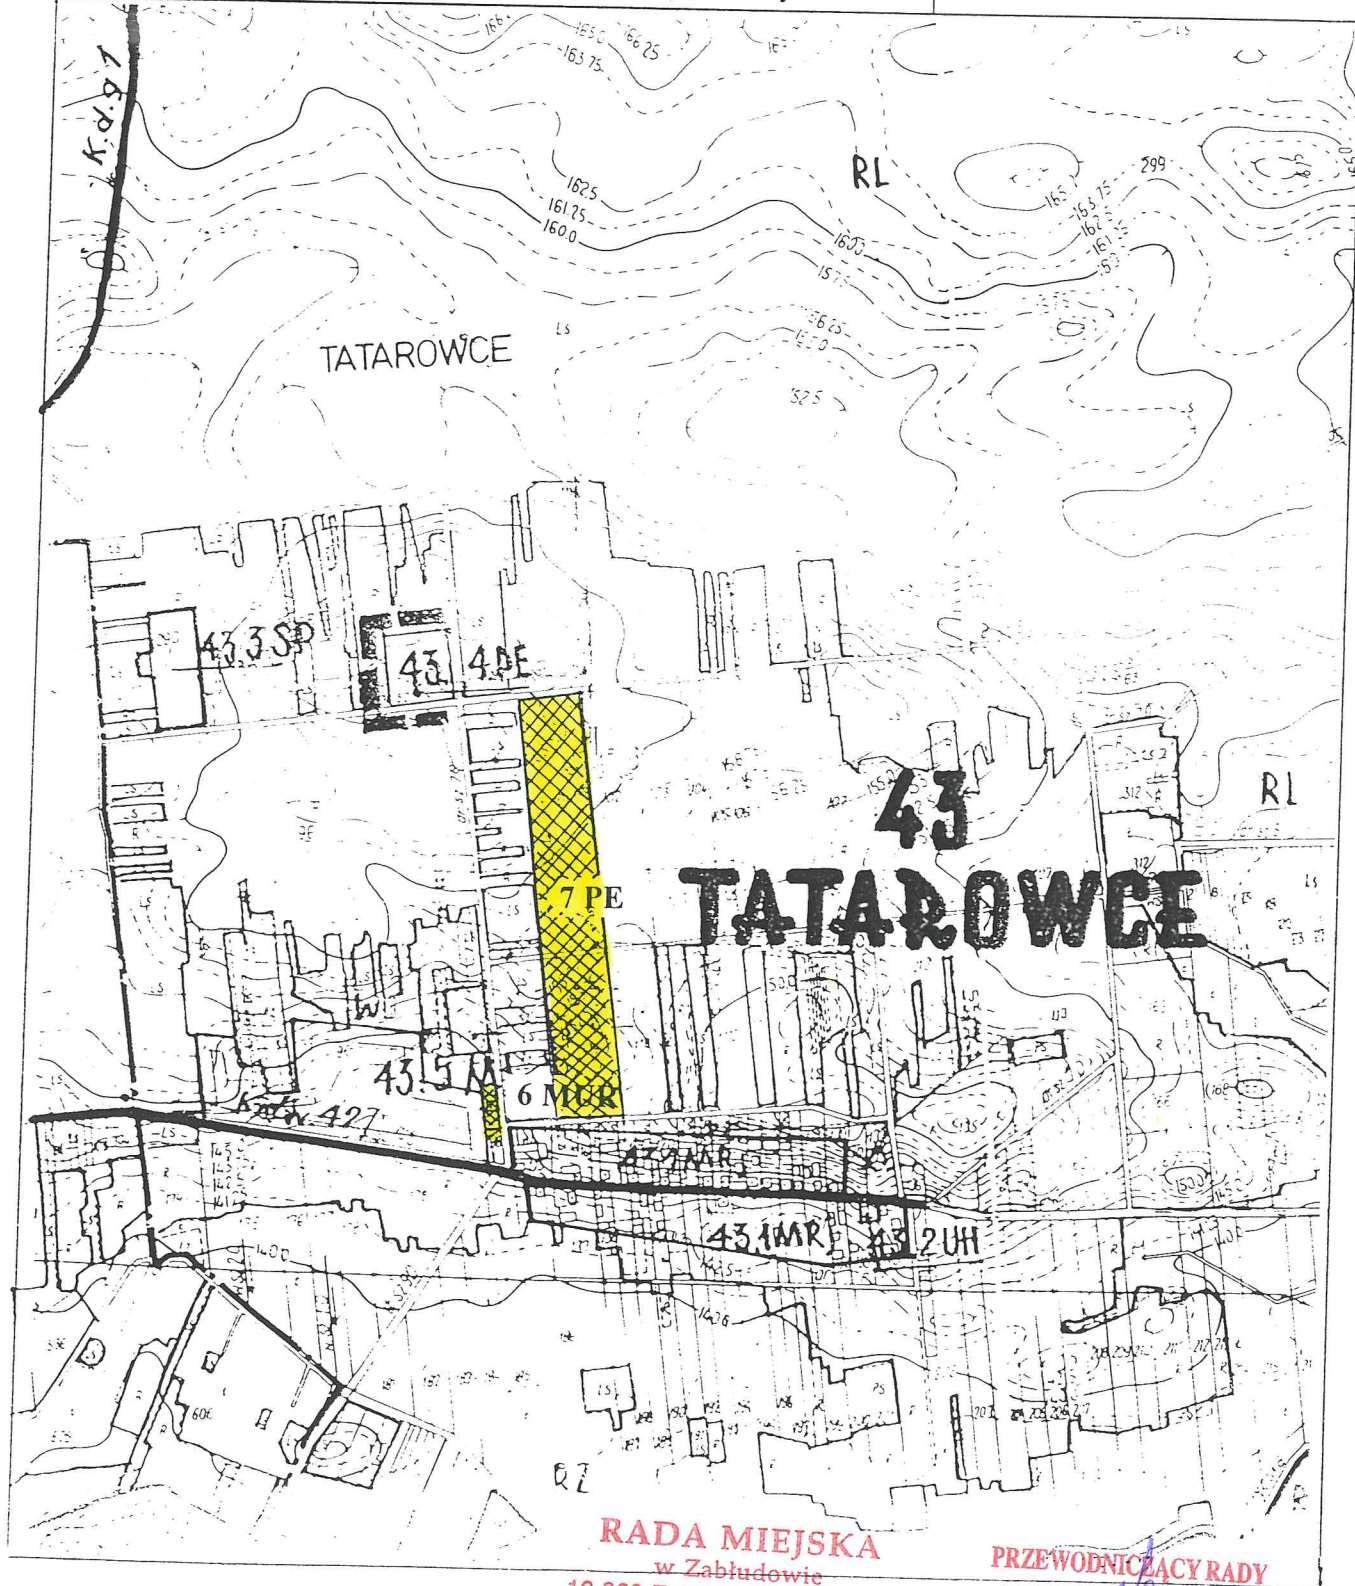

RADA MIEJSKA
w Zabłudowie
16-060 Zabłudów, ul. Rynek 8

PRZEWODNICZĄCY RADY


Jarosław Murawski

**ZMIANA MIEJSCOWEGO PLANU OGÓLNEGO
ZAGOSPODAROWANIA PRZESTRZENNEGO GMINY
ZABŁUDÓW**

SKALA 1 : 10000

 **MUR** Tereny pod zabudowę mieszkaniową
jednorodzinną z dopuszczeniem usług
i rzemiosła nieuciążliwego

Załącznik do uchwały
Nr XXVII/140/01 Rady
Miejskiej z dn. 25 maja 2001 r.
ARK Nr 4

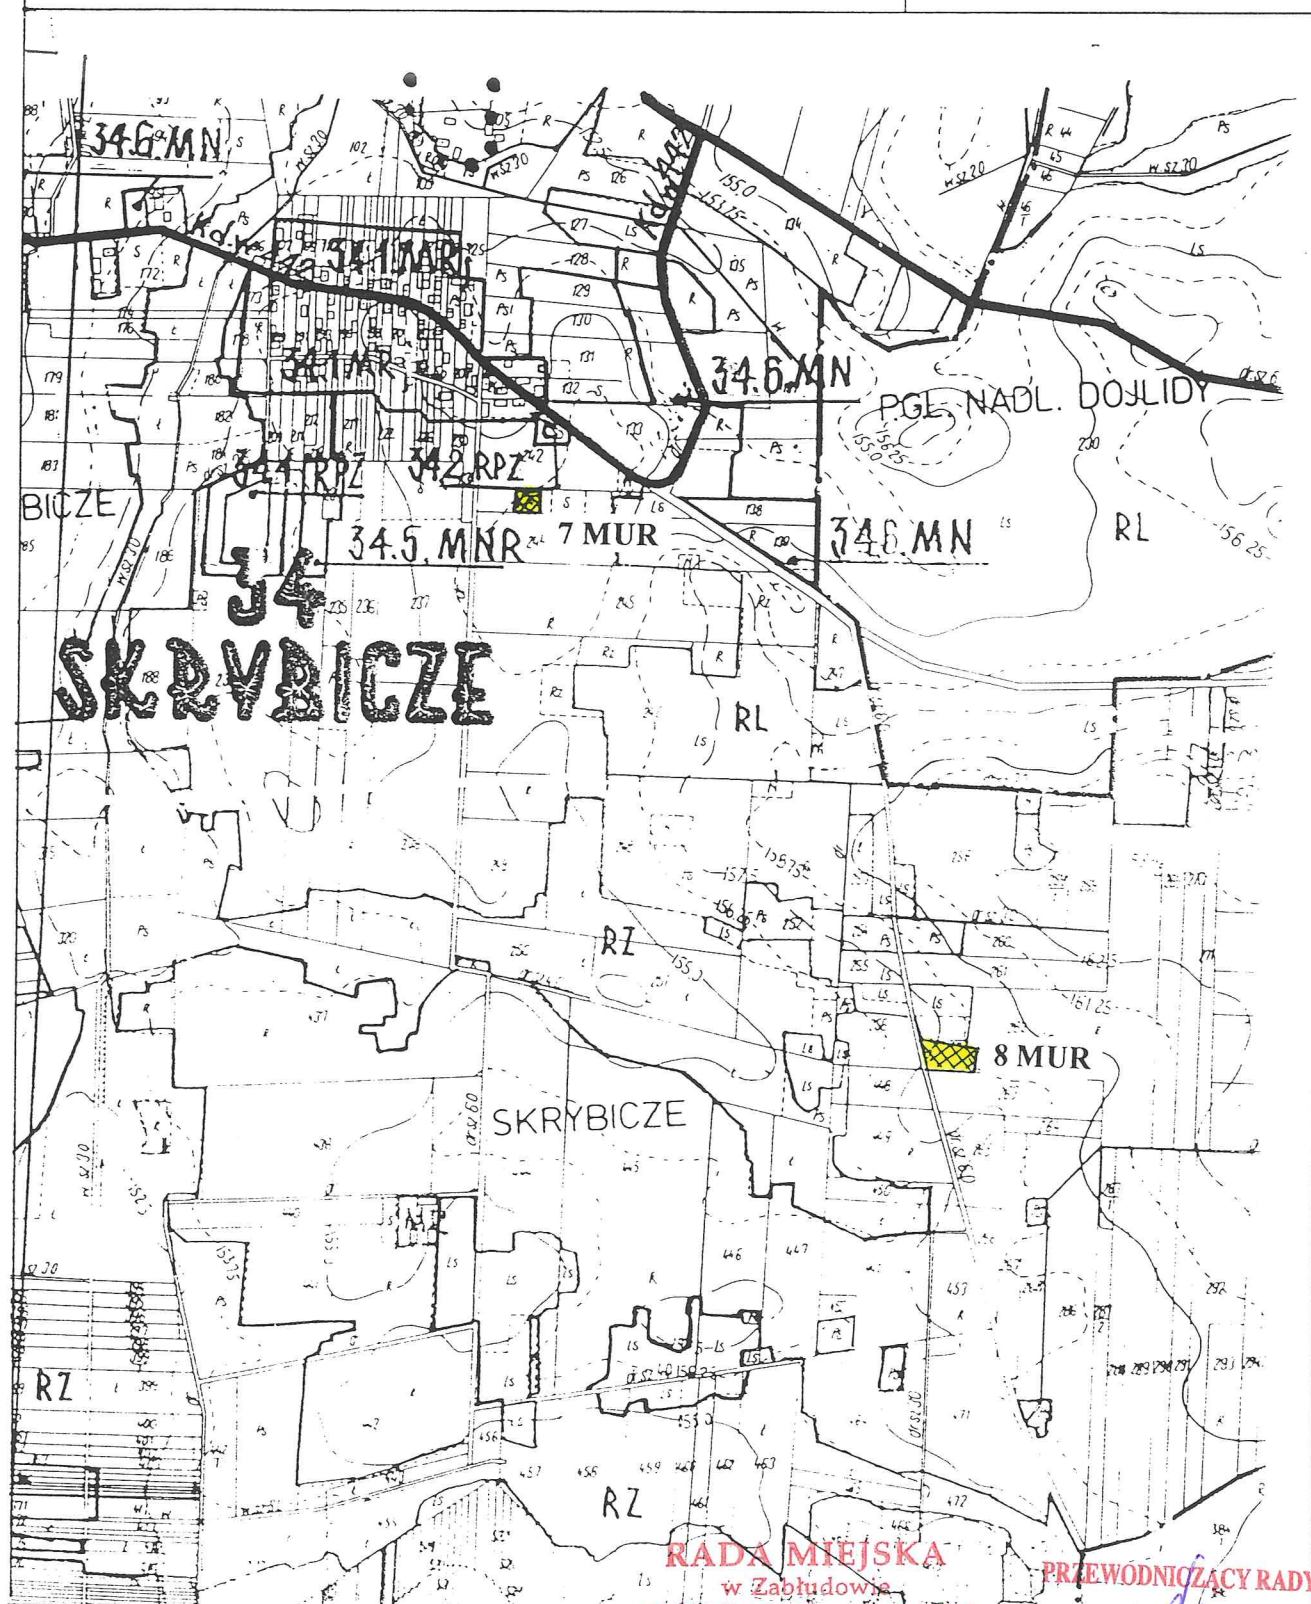

RADA MIEJSKA
w Zabłudowie
16-060 Zabłudów, ul. Rynek 8

PRZEWODNICZĄCY RADY


Jarosław Murawski

**ZMIANA MIEJSCOWEGO PLANU OGÓLNEGO
ZAGOSPODAROWANIA PRZESTRZENNEGO GMINY
ZABŁUDÓW**

SKALA 1 : 10 000

 **MUR** Tereny pod zabudowę mieszkaniową
jednorodzinną z dopuszczeniem usług
i rzemiosła nieuciążliwego

Załącznik do uchwały
Nr XXVII/140/01 Rady
Miejskiej z dn. 25 maja 2001
ARK Nr 5

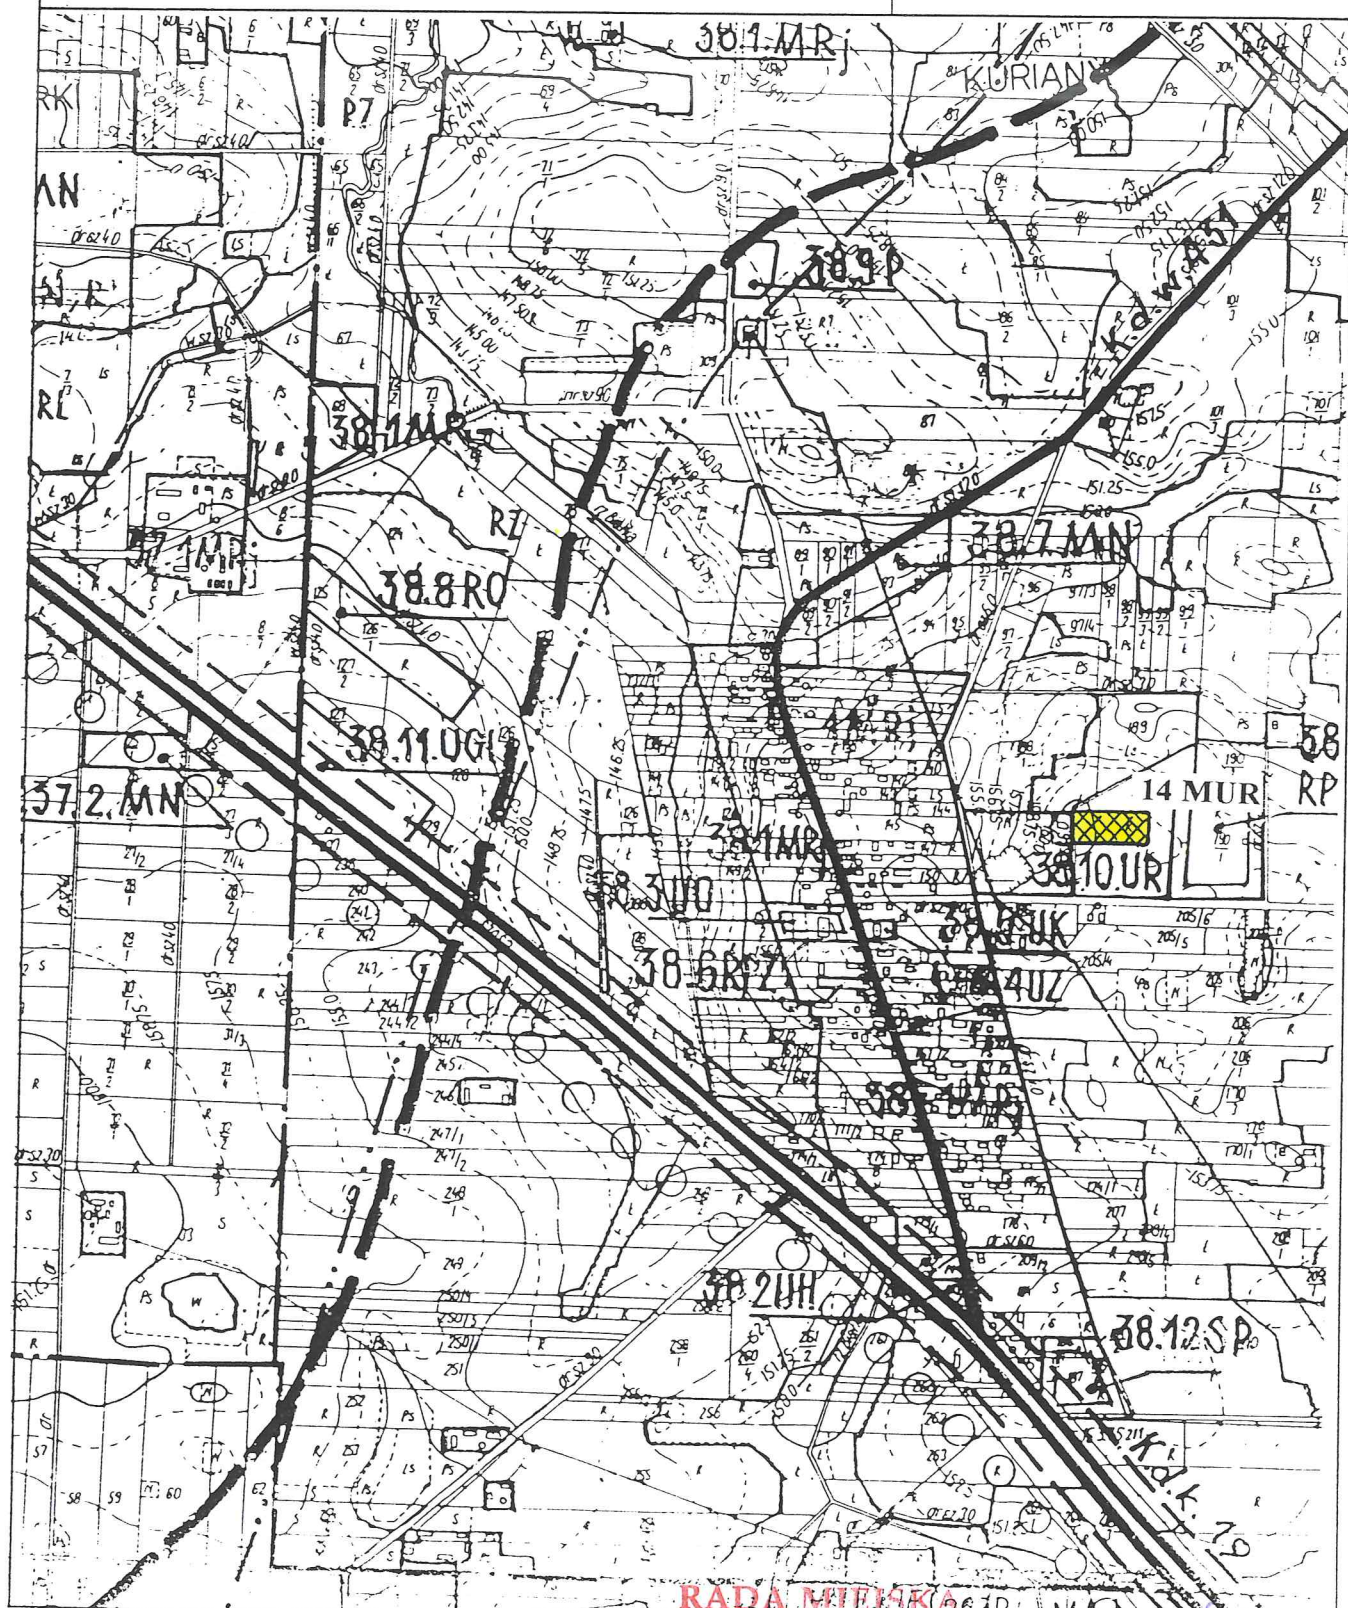

RADA MIEJSKA
w Zabłudowie
16-060 Zabłudów, ul. Rynek 8

PRZEWODNICĄCY RADY

Jarosław Murawski


**ZMIANA MIEJSCOWEGO PLANU OGÓLNEGO
ZAGOSPODAROWANIA PRZESTRZENNEGO GMINY
ZABŁUDÓW**

SKALA 1 : 10 000


-  **MUR** Tereny pod zabudowę mieszkaniową
jednorodzinną z dopuszczeniem usług
i rzemiosła nieuciążliwego

-  Zniesienie strefy sanitarnej

Załącznik do uchwały
Nr XXVII/140/01 Rady
Miejskiej z dn. 25 maja 2001 r.
ARK Nr 6

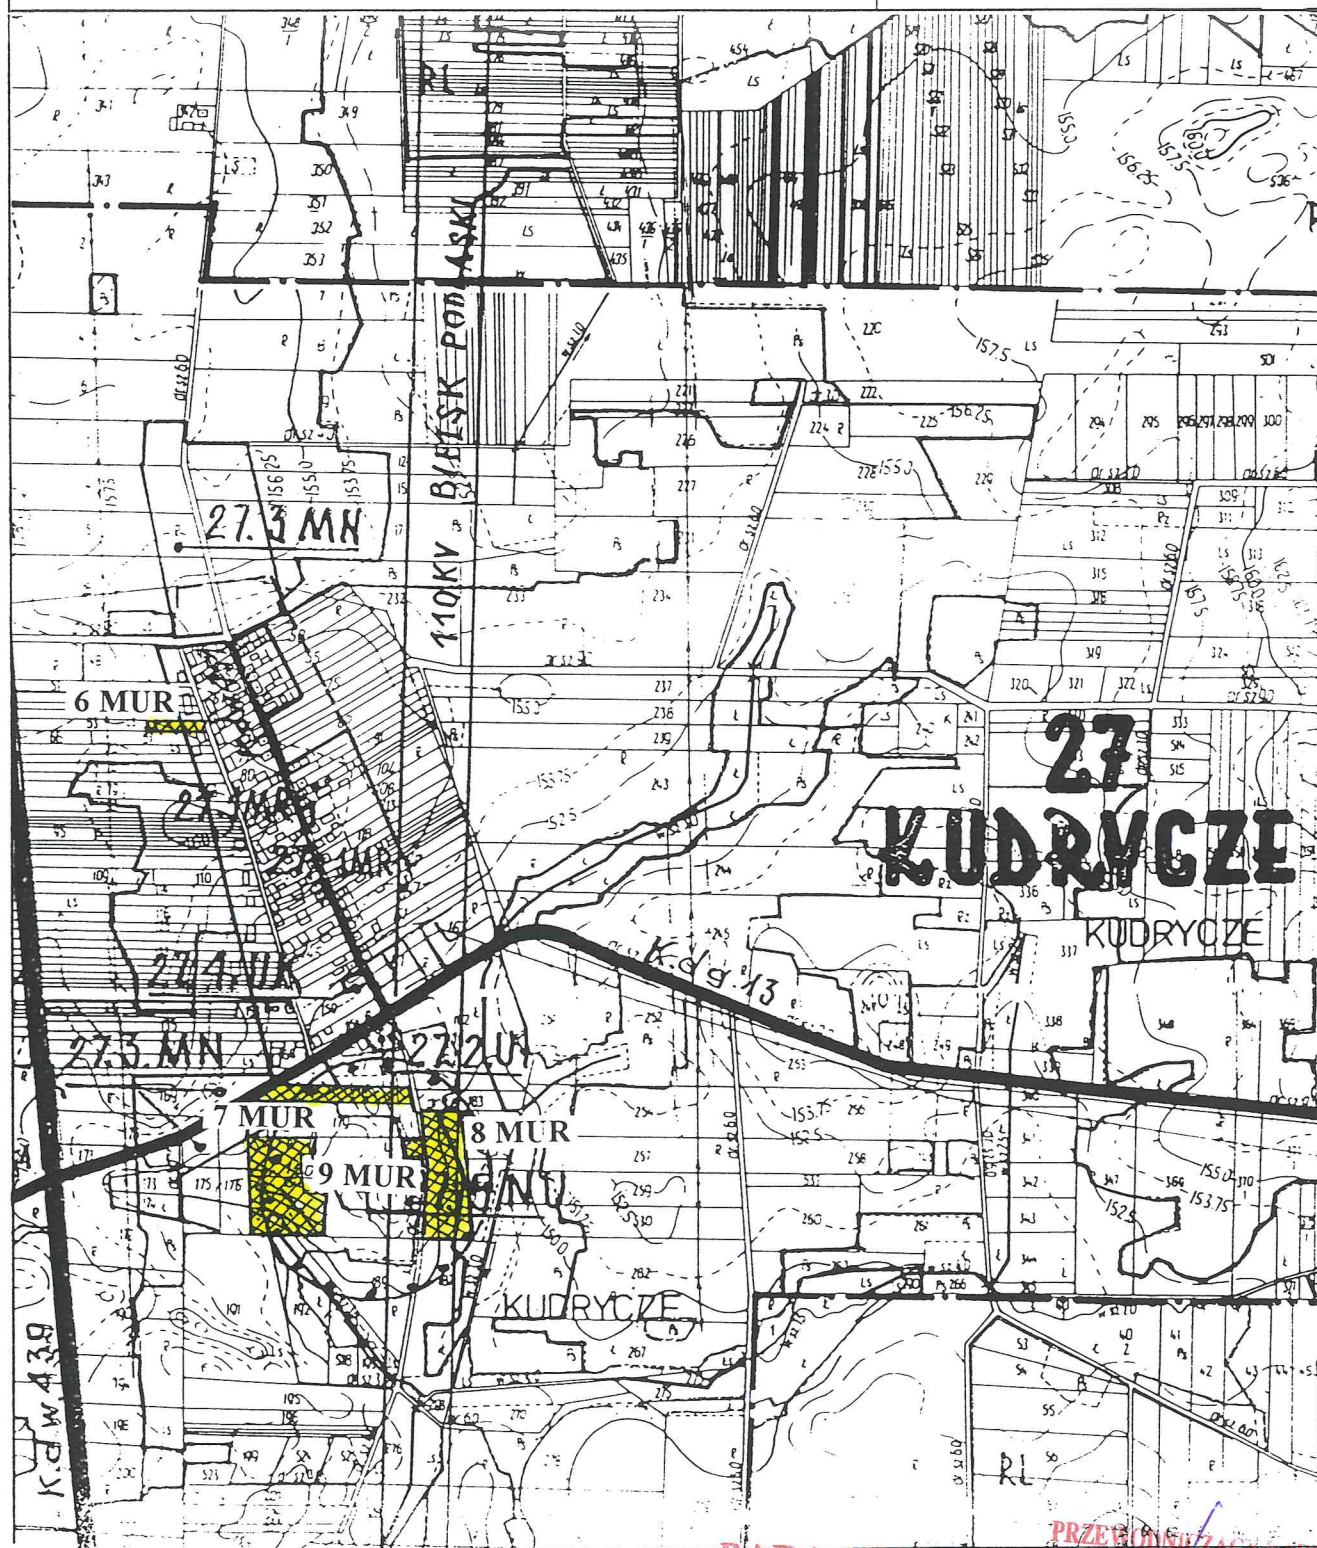


RADA MIEJSKA
w Zabłudowie
16-060 Zabłudów, ul. Rynek 8

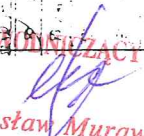
Jarosław Murawski

SKALA 1 : 10 000

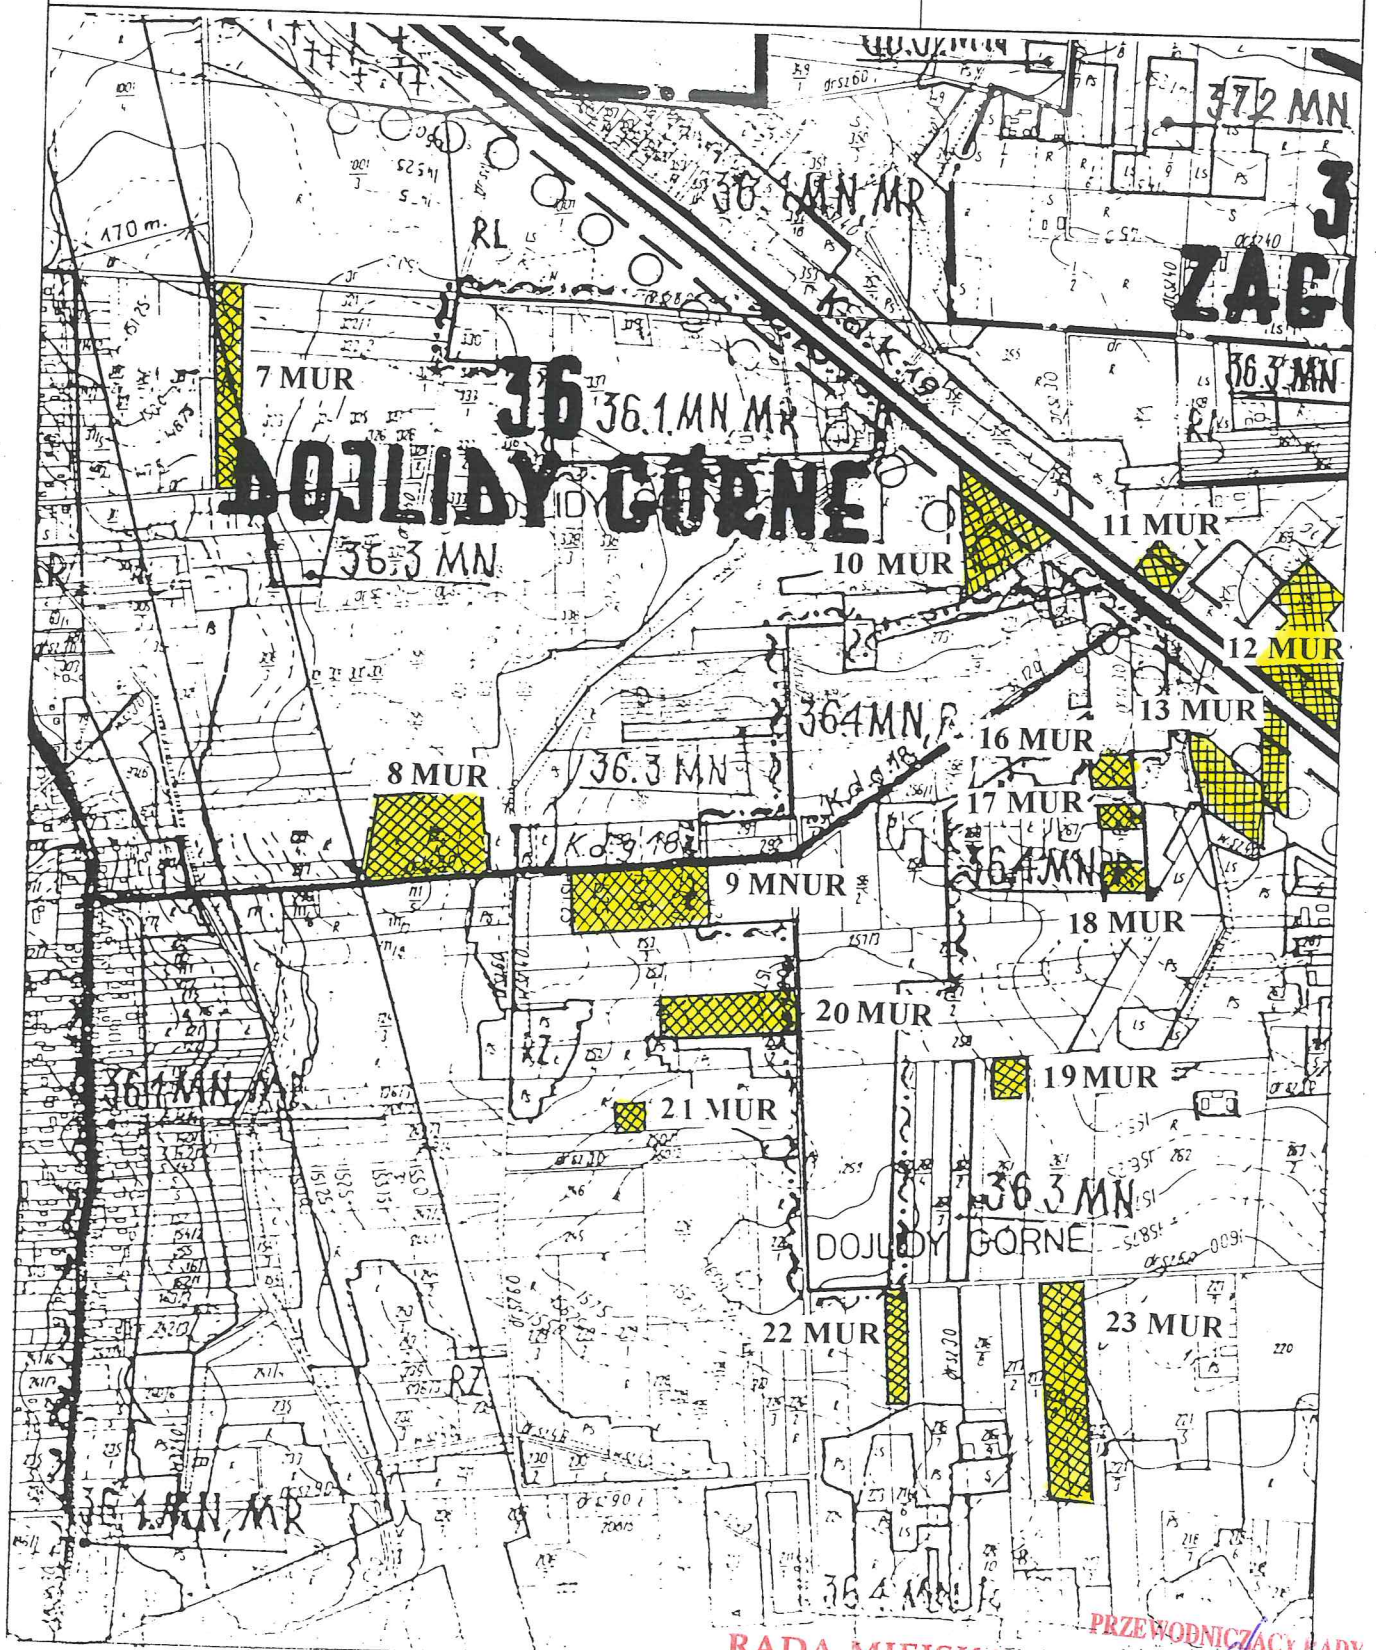Załącznik do uchwały
Nr XXVII/140/01 Rady
Miejskiej z dn. 25 maja 2001 r.
ARK Nr 7



RADA MIEJSKA

16-060 Zabłudów, ul. Rynek 8

PRZEWODNICZĄCY KADY

Jarostaw Murawski


**ZMIANA MIEJSCOWEGO PLANU OGÓLNEGO
ZAGOSPODAROWANIA PRZESTRZENNEGO GMINY
ZABŁUDÓW**

SKALA 1 : 10000

 **4 MUR** Tereny pod zabudowę mieszkaniową
jednorodzinną z dopuszczeniem usług
i rzemiosła nieuciążliwego

 **5 PE** Powierzchniowa eksploatacja kruszyw

Załącznik do uchwały
Nr ~~XXVII/140/01~~ Rady
Miejskiej z dn. ~~25 maja 2001 r.~~
ARK Nr 8

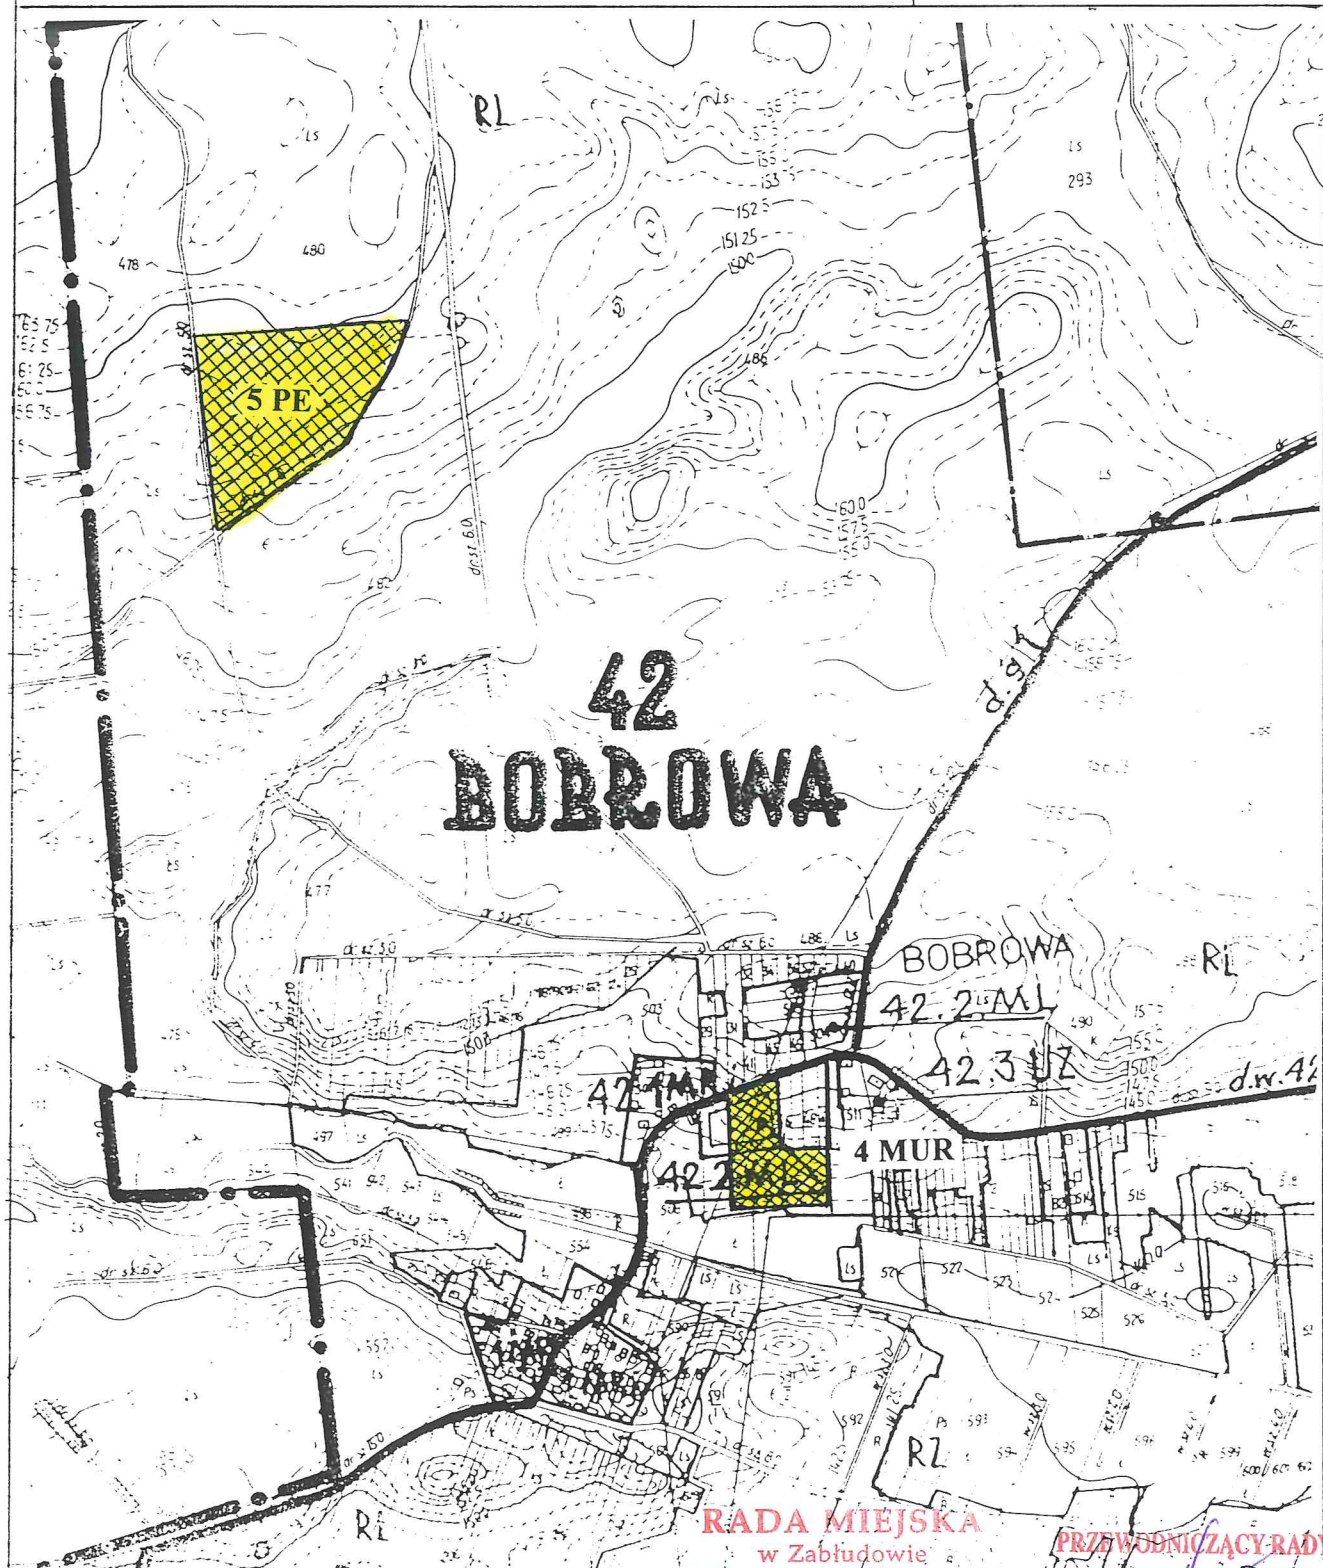

RADA MIEJSKA
w Zabłudowie
16-060 Zabłudów, ul. Rynek 8

PRZEWODNICZĄCY RADY


Jarosław Murawski

ZMIANA MIEJSCOWEGO PLANU OGÓLNEGO ZAGOSPODAROWANIA PRZESTRZENNEGO GMINY ZABŁUDÓW

SKALA 1 : 10000

-  **MUR** Tereny pod zabudowę mieszkaniową
jednorodzinną z dopuszczeniem usług
i rzemiosła nieuciążliwego
-  **5 UPK** Tereny pod zabudowę usługowo-
przemysłową z dopuszczeniem
urządzeń obsługi komunikacji

Załącznik do uchwały
Nr XXVII/140/01 Rady
Miejskiej z dn. 25 maja 2001 r.
ARK Nr 9

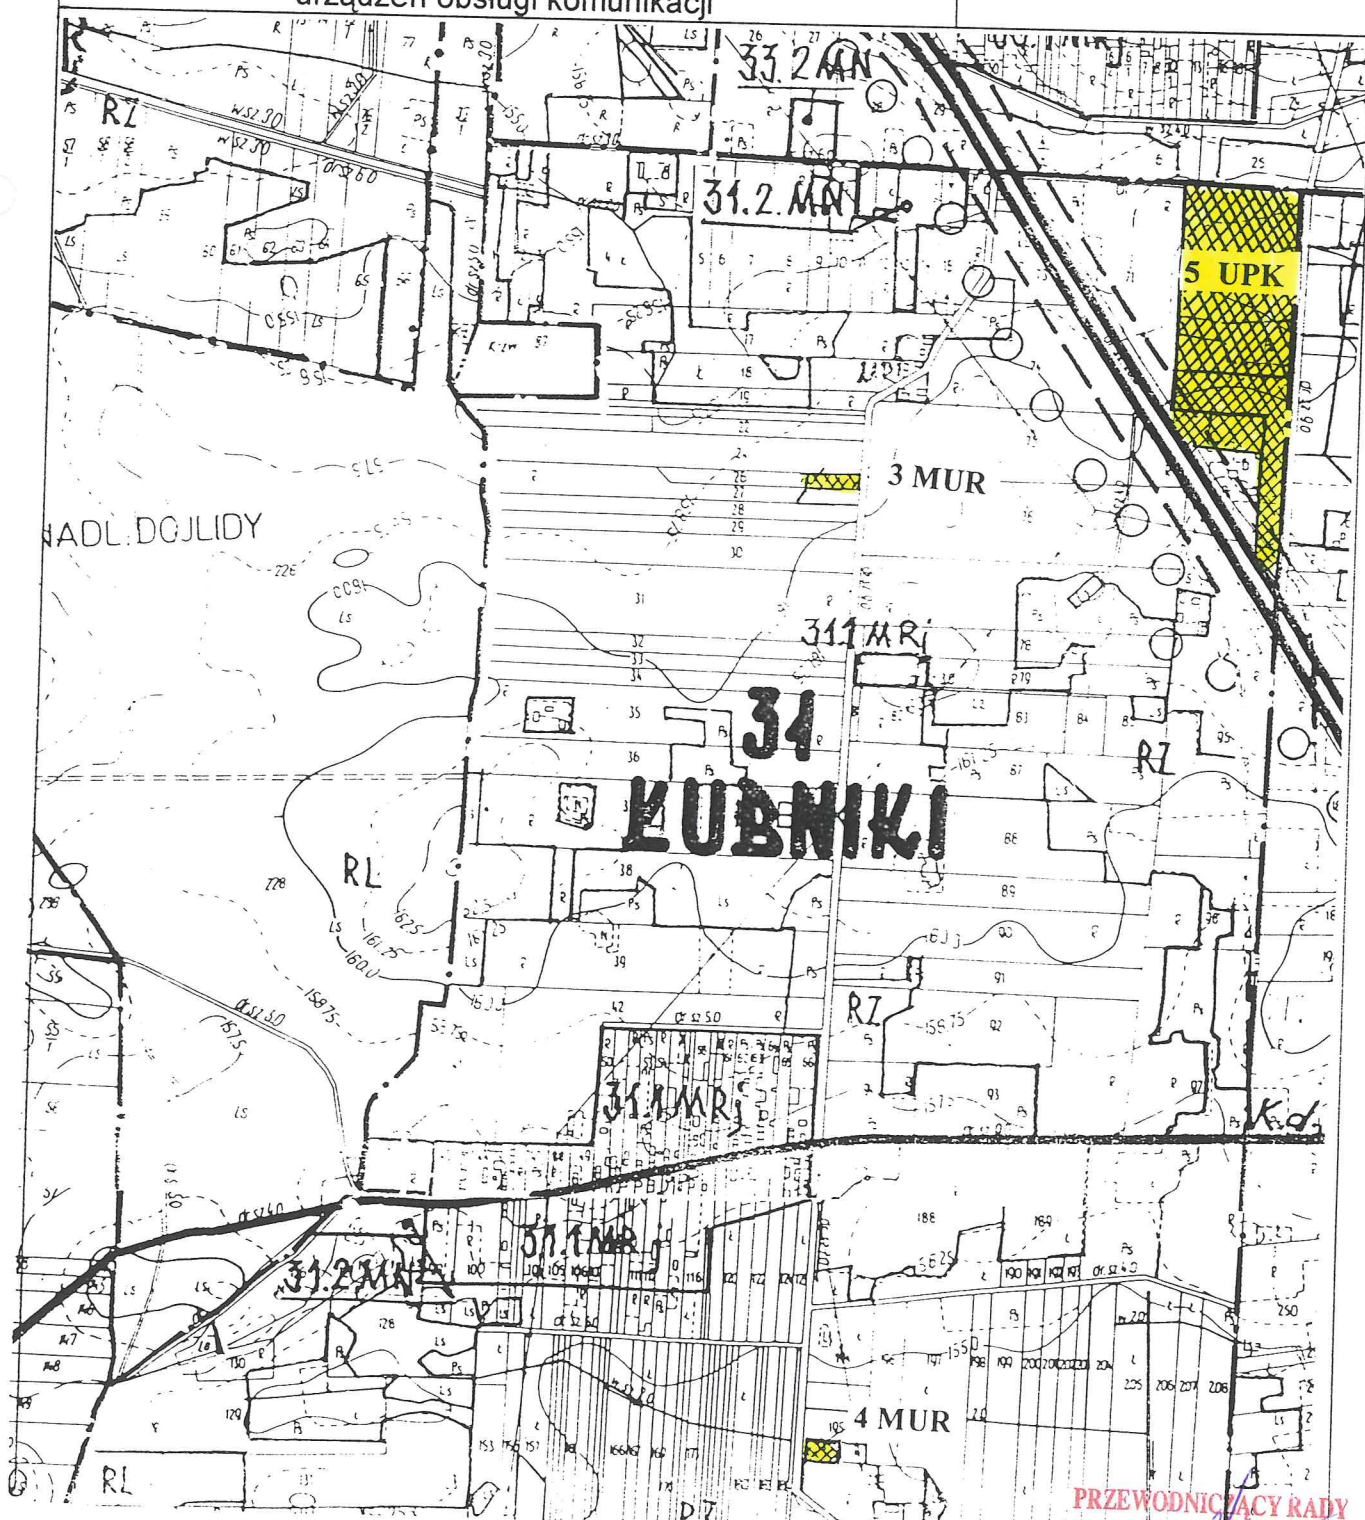

RADA MIEJSKA
w Zabłudowie
16-060 Zabłudów

PRZEWODNICĄCY RADY


Jarosław Murawski

**ZMIANA MIEJSCOWEGO PLANU OGÓLNEGO
ZAGOSPODAROWANIA PRZESTRZENNEGO GMINY
ZABŁUDÓW**

SKALA 1 : 10000

MUR Tereny pod zabudowę mieszkaniową
jednorodzinną z dopuszczeniem usług
i rzemiosła nieuciążliwego

Załącznik do uchwały
Nr XXVII/140/01 Rady
Miejskiej z dn. 25 maja 2001,
ARK Nr 10

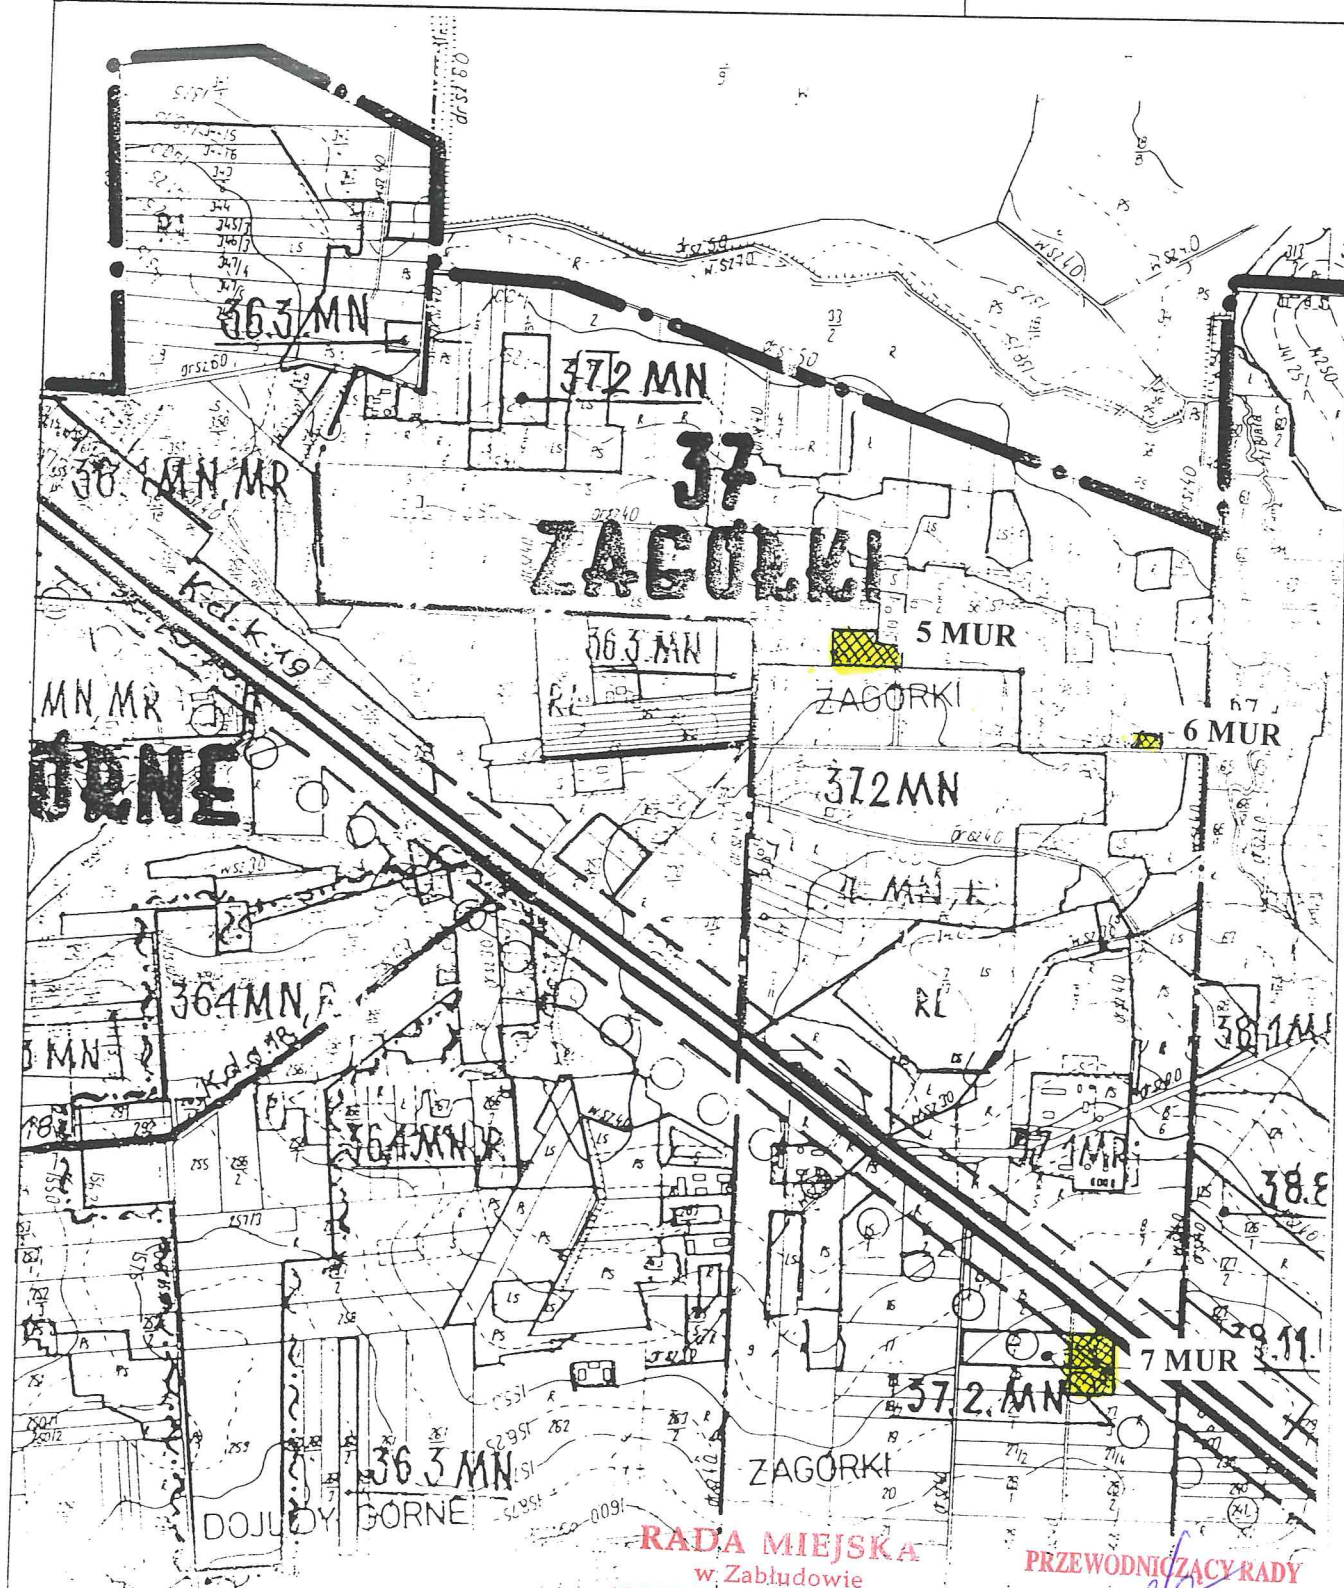

RADA MIEJSKA
w Zabłudowie
16-060 Zabłudów, ul. Rynek 8


PRZEWODNICZĄCY RADY

Jarosław Murawski

SKALA 1 : 10000

Załącznik do uchwały
Nr XXVIII/140/01 Rady
Miejskiej z dn. 25 maja 2001 r.
ARK Nr 11

ARK Nr 11

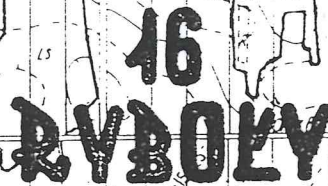

PRZEWODNICZĄCY RADY

RADA MIEJSKA
w Zabłudowie
16-060 Zabłudów, ul. Rynek 8


Jarosław Murawski

**ZMIANA MIEJSCOWEGO PLANU OGÓLNEGO
ZAGOSPODAROWANIA PRZESTRZENNEGO GMINY
ZABŁUDÓW**

SKALA 1 : 10000

 **3 UPK** Tereny pod zabudowę usługowo-
przemysłową z dopuszczeniem
urządzeń obsługi komunikacji

Załącznik do uchwały
Nr XXVII/140/01 Rady
Miejskiej z dn. 25 maja 2001 r.
ARK Nr 12

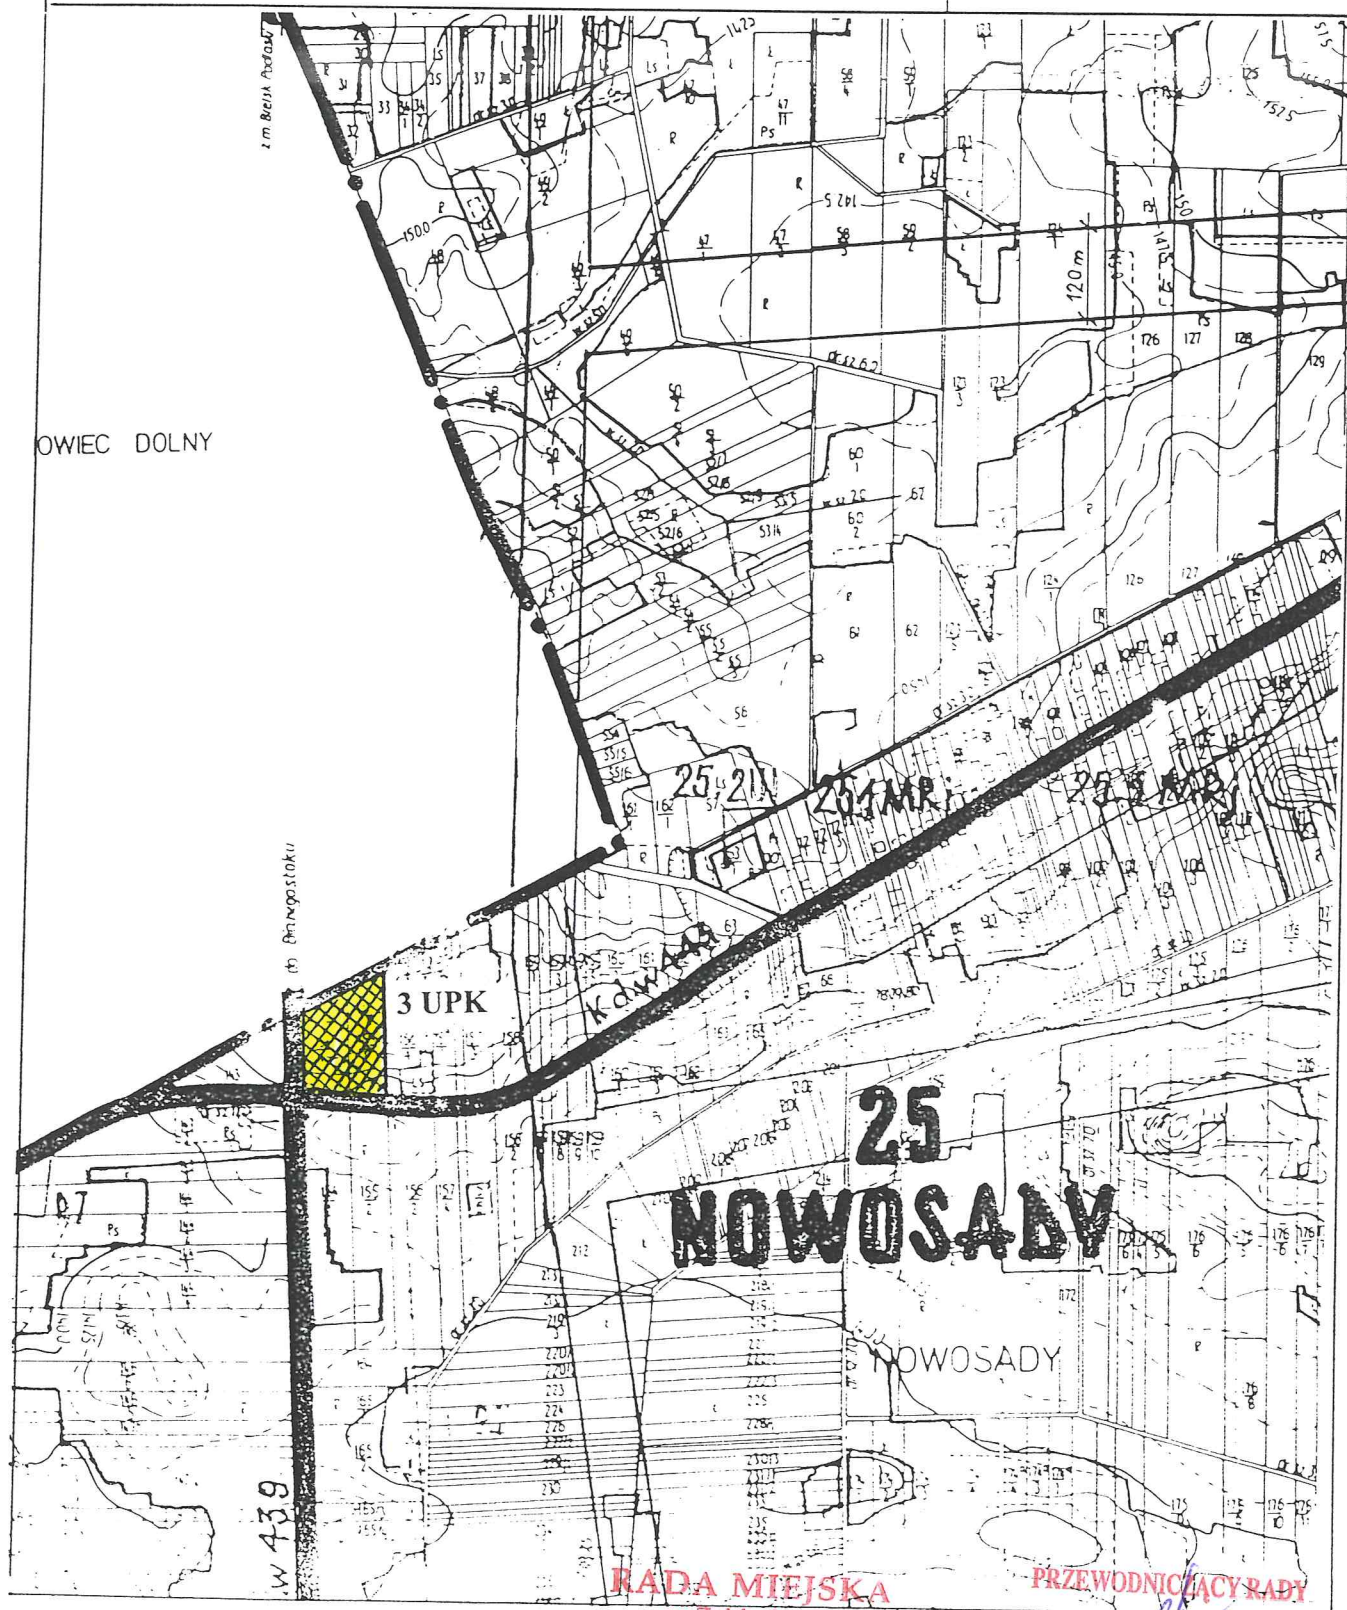

RADA MIEJSKA
w Zabłudowie
16-060 Zabłudów, ul. Rynek 8

PRZEWODNICĄCY RADY


Jarosław Murawski

**ZMIANA MIEJSCOWEGO PLANU OGÓLNEGO
ZAGOSPODAROWANIA PRZESTRZENNEGO GMINY
ZABŁUDÓW**

SKALA 1 : 10000

 **5 MR** Zabudowa zagrodowa

Załącznik do uchwały
Nr XXVII/140/01 Rady
Miejskiej z dn. 25 maja 2001 r.
ARK Nr 13

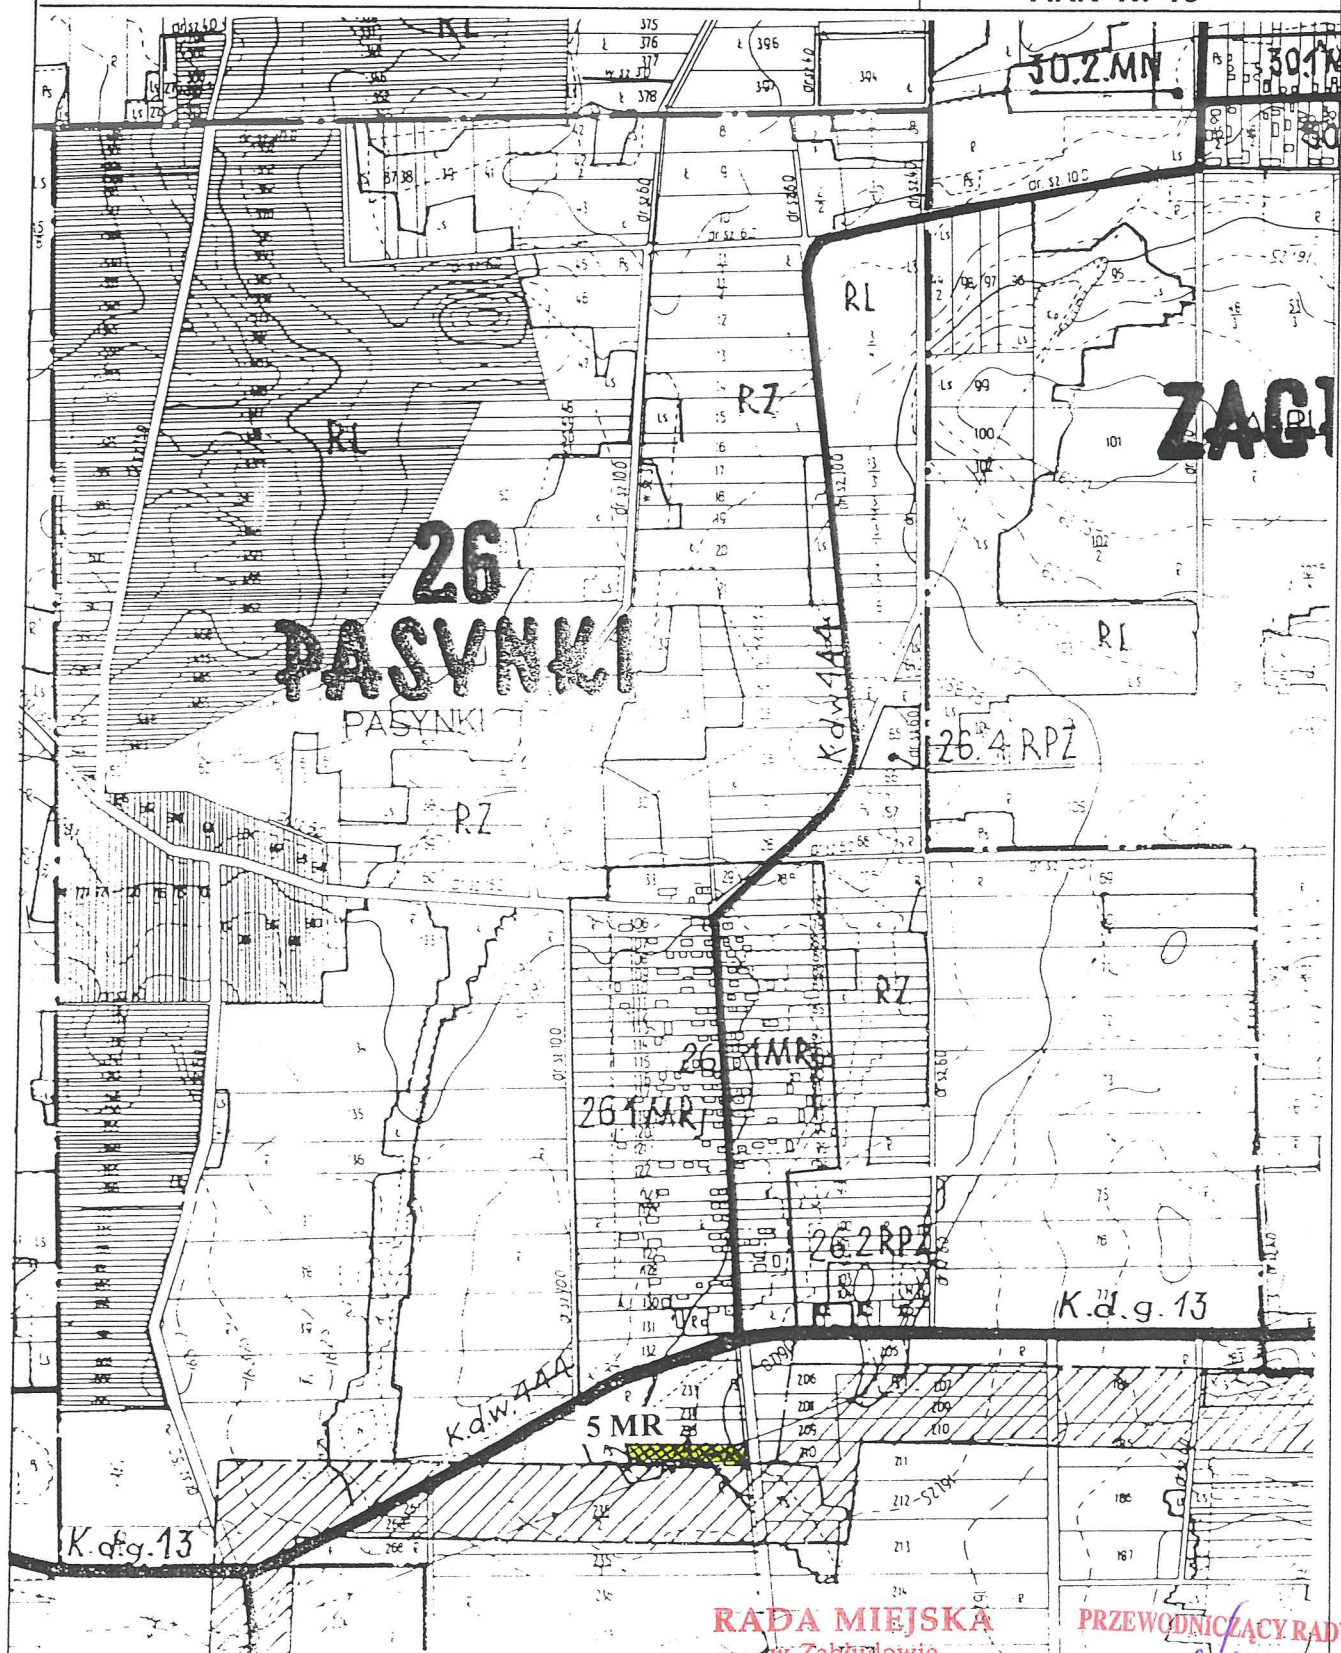

RADA MIEJSKA
w Zabłudowie


PRZEWODNICZĄCY RADY

16-060 Zabłudów, ul. Rynek 8

Jarosław Murawski

SKALA 1 : 10000

Załącznik do uchwały
Nr XXVII/140/01 Rady
Miejskiej z dn. 25 maja 2001 r.
ARK Nr 14

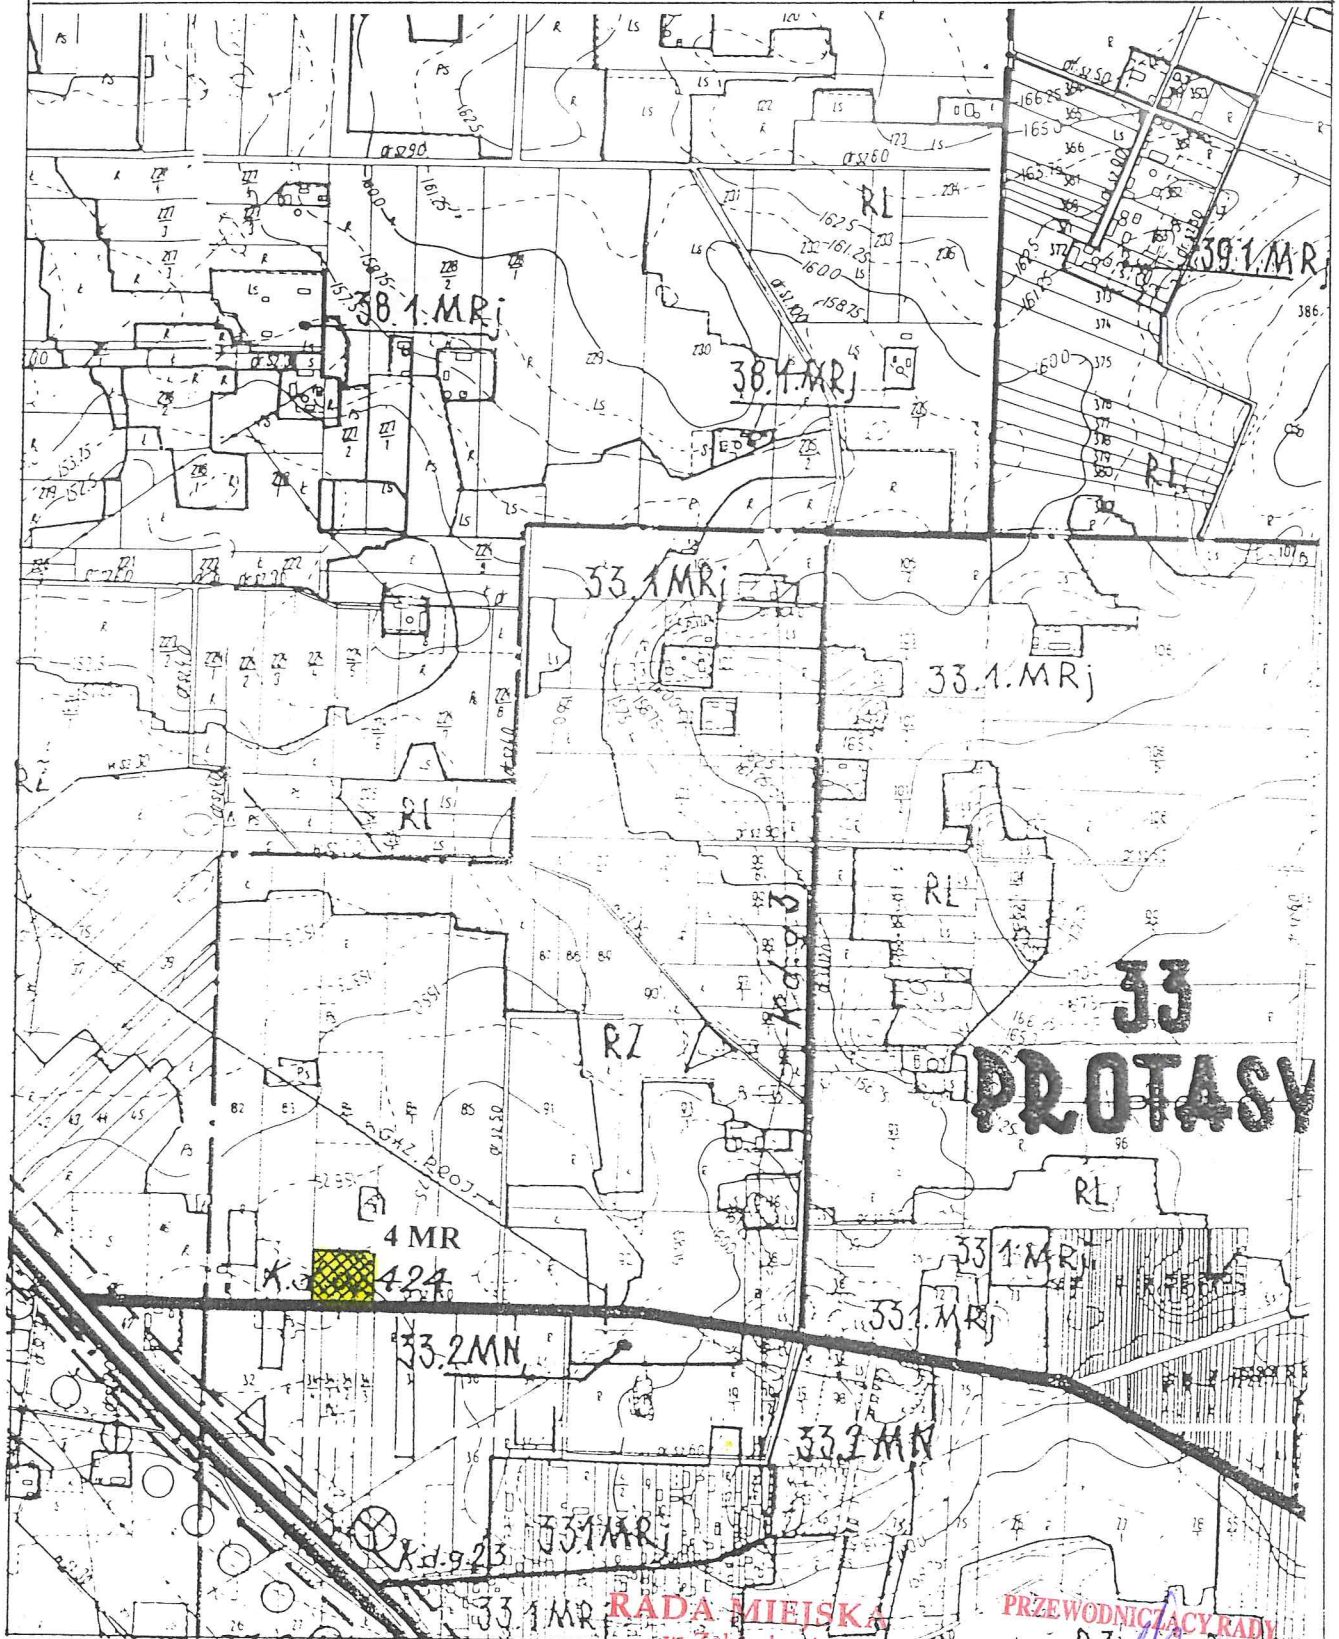

16-060 Zabłudów, ul. Rynek 8

Jarosław Murawski

SKALA 1 : 10000

Załącznik do uchwały
Nr XXVII/140/01 Rady
Miejskiej z dn. 25 maja 2001 r.
ARK Nr 15

