V. Objaśnienia do czynników wpływających na poziom czynszu regulowanego:
1. przez w.c. rozumie się doprowadzoną do łazienki lub wydzielonego pomieszczenia instalację wod.–kan., umożliwiającą podłączenia muszli klozetowej i spłuczki; dotyczy również w.c. przynależnego do lokalu położonego poza lokalem na tej samej kondygnacji;
2. przez łazienkę rozumie się wydzielone w mieszkaniu pomieszczenia posiadające stałe instalacje: wod.–kan., ciepłej wody dostarczanej centralnie bądź z urządzeń zainstalowanych w lokalu lub inne umożliwiające podłączenie wanny, brodzika, baterii, pieczyka kąpielowego (gazowego, elektrycznego, bojlera itp.);
3. centralne ogrzewanie dotyczy ogrzewania energią cieplną dostarczaną z elektrowni, ciepłowni i kotłowni lokalnych (osiedlowych i domowych);
4. przez urządzenia wod.–kan. rozumie się również lokalne urządzenia wodociągowe (hydrofor) i kanalizacyjne (szambo).

305

UCHWAŁA NR XVII/16/2000 RADY GMINY RZECZYCA

z dnia 28 lutego 2000 roku

w sprawie zmian w miejscowym planie ogólnym zagospodarowania przestrzennego gminy Rzeczyca.

Na podstawie art. 18 ust. 2 pkt 5 i art. 40 ust. 1 ustawy z dnia 8 marca 1990 r. o samorządzie gminnym (Dz.U. z 1996 r. Nr 13, poz. 74; Nr 58, poz. 261; Nr 89, poz. 401; Nr 106, poz. 496; Nr 132, poz. 622; i z 1997 r. Nr 9 poz. 43; Nr 107, poz. 686; Nr 113, poz. 734, Nr 123, poz. 775; oraz z 1998 r. Nr 155, poz. 1014; Nr 162, poz. 1126) oraz art. 26 ustawy z dnia 7 lipca 1994 r. o zagospodarowaniu przestrzennym (Dz.U. z 1999 r. Nr 15, poz. 139, ~~zm.: Nr 41, poz. 412~~) uchwala się, co następuje:
~~Dz.U.~~ z 1998r. 41, poz. 412, dz.r 111, poz. 1279 ; z 2000r. dz.r 12, poz. 136)

§ 1

Uchwala się zmiany w miejscowym planie ogólnym zagospodarowania przestrzennego gminy Rzeczyca zatwierdzonym uchwałą Nr III/11/84 z dnia 5 października 1984 r. Gminnej Rady Narodowej w Rzeczycy (Dz. Urz. Woj. Piotrkowskiego z 1985 r. Nr 2 poz. 10 z późn. zmianami) polegające na zmianie przeznaczenia fragmentów terenu w zakresie określonym poniższym wykazem tabelarycznym:

Lp.	Położenie terenu	Nr ewid. działki	Funkcja dotychczasowa - symbol w planie	Funkcja po zmianie - symbol	Nr zał.
1	2	3	4	5	-
			Jednostka strukturalna	"A"	
1.	Rzeczyca ul. Niska	1116	Uprawy rolne - R	budownictwo rekreacyjno – letniskowe – 35 UTL	1
2.	Rzeczyca ul. Niska	1122	Uprawy rolne - R	budownictwo rekreacyjno – letniskowe - 35 UTL	1
3.	Rzeczyca ul. Niska	1122	Uprawy rolne - R	usługi łączności - 36 UŁ	1
4.	Rzeczyca ul. Tomaszowska	726	Uprawy rolne - R	usługi komunikacyjne - 37 KS	1
5. 6	Rzeczyca ul Mościckiego ul. Mościckiego	813/1 813/2	budownictwo jednorodzinne o niskiej intensyw. zabud – 35 MN urządzenia zaopatrz. i zbytu roln - 37 RPH uprawy rolne - R	usługi handlu i gastronomii - 38 UH, UG	2

1	2	3	4	5	6
7.	Rzeczyca ul. Mościckiego	863/2	agronomówka - 5 A	usługi handlu i gastronomii - 5 UH, UG	2
8.	Rzeczyca ul. Tomaszowska	809/4	uprawy rolne - R urządz. prod. rolnictwa - 8 RPU	budownictwo mieszkaniowe jednorodzinne – 39 MN	2
9.	Rzeczyca ul. Zacisze	375	uprawy rolne - R	budownictwo mieszkaniowe jednorodzinne - 40 MN	2
10	Glina	98	uprawy rolne - R	usługi komunikacyjne - 41 KS	3
11. 12.	Grotowice Grotowice	30 32	tereny lasów-RL uprawy rolne - R	budownictwo letniskowe - 42 UTL	4
Jednostka strukturalna "B"					
13.	Sadykierz	184	uprawy rolne - R	bud. mieszk. jednorodz. z usług. handlu i gastronomii - 29 MN, UH. UG	5
14.	Sadykierz	188	uprawy rolne – R	usługi handlu i gastronomii – 30 UH. UG	5
15.	Kanice - Kolonia	97	łąki i pastwiska - RZ	usługi handlu i gastronomii - 31 UH. UG	6

2. Zmiany planu określają rysunki zmian w skali 1:10000, stanowiące załączniki graficzne Nr 1-6 do niniejszej uchwały.

§ 2

Obowiązującymi ustaleniami planu ogólnego zagospodarowania przestrzennego Gminy Rzeczyca stają się:
1) linie rozgraniczające tereny podlegające zmianom,
2) wprowadzone symbole:
- w jednostce strukturalnej "A"
a) 35 UTL – budownictwo rekreacyjno–letniskowe,
b) 36 UŁ - usługi łączności,
c) 37 KS, 41 KS – usługi komunikacyjne,
d) 38 UH, UG; 5 UH, UG (za 5A) – usługi handlu i gastronomii,
e) 42 UTL – budownictwo letniskowe,
- w jednostce strukturalnej "B"
a) 29 MN, UH, UG – budownictwo mieszkaniowe jednorodzinne z usługami handlu i gastronomii,
b) 30 UH. UG. 31 UH. UG – usługi handlu i gastronomii.

§ 3

Dla terenów podlegających zmianom ustala się następujące, ogólne zasady zagospodarowania:
1) Konieczność zapewnienia sieci hydrantowej dla celów p.poż. oraz dróg i dojazdów pożarowych – zgodnie z aktualnymi przepisami dotyczącymi ochrony przeciwpożarowej.
2) Konieczność zapewnienia łączności alarmowej do wykorzystania w sytuacjach kryzysowych.
3) Dla terenów o planowanej funkcji mieszkaniowej i rekreacyjno – letniskowej konieczność:
- maksymalnej ochrony roślinności wysokiej,
- przygotowania awaryjnych ujęć wody pitnej do wykorzystania w sytuacjach kryzysowych.
4) Dla terenów o planowanej funkcji usługowej:
- zakaz lokalizacji obiektów zaliczanych do inwestycji szczególnie szkodliwych dla środowiska i zdrowia ludzi w rozumieniu przepisów Rozporządzenia Ministra Ochrony Środowiska Zasobów Naturalnych i Leśnictwa z dnia 14 lipca 1998 roku (Dz.U. Nr 93, poz. 589),
- konieczność zastosowania rozwiązań przestrzennych i techniczno–technologicznych przyszłych obiektów zapewniających ograniczenie uciążliwości powodowanych ich funkcjonowaniem do granic własności terenu,
- konieczność budowy parkingów o odpowiedniej liczbie miejsc postojowych, zlokalizowanych na terenie posesji, na której wznoszony

będzie obiekt usługowy, niezbędnych dla prawidłowego funkcjonowania ww. obiektu,
- konieczność pełnego uzbrojenia w sieci i urządzenia infrastruktury technicznej.

5) Do czasu budowy oczyszczalni ścieków i kanalizacji sanitarnej dopuszcza się indywidualne urządzenia do gromadzenia ścieków sanitarnych z zapewnieniem ich usuwania i oczyszczania stosownie do odrębnych przepisów lub – w zależności od sprzyjających warunków gruntowo-wodnych (do szczegółowego zbadania) na etapie projektów technicznych inwestycji) – lokalne systemy unieszkodliwiania ścieków.

6) Dla linii elektroenergetycznych 15 kV, istniejących na terenach podlegających zmianom, ustala się strefę techniczną o szerokości 15 m, tj. po 7,5 m od osi trasy.

7) W strefie technicznej, o której mowa w ust. 6, ustala się zakaz zabudowy.

8) W przypadku niewystarczającej mocy w stacjach transformatorowych 15/0,4 kV istniejących na terenach przyległych do podlegających zmianom należy:
a) w projektach technicznych inwestycji i podziałach geodezyjnych (dla terenów wskazanych w ustaleniach szczegółowych) przewidzieć budowę takich stacji oraz linii 15 kV zasilających ww. stacje oraz linii niskiego napięcia,
b) do działek wyznaczonych pod stacje transformatorowe zapewnić dojazd z drogi publicznej.

9) W przypadku wystąpienia kolizji projektowanej zabudowy z istniejącymi liniami energetycznymi napowietrznymi 15 kV należy przewidzieć przebudowę tych linii lub przystosowanie ich do wymagań normy PN/E-05100 "Elektroenergetyczne linie napowietrzne. Projektowanie i budowa".

10) Warunki zasilania w energię elektryczną, zaopatrzenia w wodę i odprowadzanie ścieków należy uzgodnić z odpowiednimi służbami w zakresie ich kompetencji.

11) Realizację obiektów wynikających z przeznaczenia terenu dopuszcza się pod warunkiem spełnienia wymogów wynikających z przepisów dotyczących prawa budowlanego, zagospodarowania przestrzennego i ochrony środowiska.

12) Odległość obiektów budowlanych od krawędzi jezdni dróg wojewódzkich, powiatowych i gminnych należy ustalić w oparciu o przepisy obowiązującej ustawy o drogach publicznych.

13) Dla drogi wojewódzkiej Nr 726 relacji Rawa Mazowiecka – Opoczno (oznaczonej w planie ogólnym symbolem 01 TD IV) konieczność rezerwy pasa terenu o szerokości 30 m w liniach rozgraniczających.

14) Dla działek we wsi Grotowice (nr ewid. 30 i 32) oraz północnych fragmentów działek nr ewidencyjny 1116/1 i 1122 w Rzeczycy, położonych na obszarze Spalskiego Parku Krajobrazowego (utworzonego Rozporządzeniem Wojewody Piotrkowskiego Nr 4/95 z 5 października 1995 r. – Dz. Urz. Województwa Piotrkowskiego Nr 15, poz. 113), a także działek objętych uchwałą, a położonych na obszarze otuliny Parku (południowych fragmentów działek nr 1116/1 i 1122 w Rzeczycy, działek nr 726, 813/1, 813/2, 809/4 w Rzeczycy i nr 98 – w Glinie) uchwala się konieczność opiniowania rozwiązań projektowych przez Dyrekcję Nadpilicznych Parków Krajobrazowych.

§ 4

Szczegółowe zasady zagospodarowania obowiązujące na terenach objętych zmianami, o których mowa w § 1 ust. 1, określa poniższa tabela:

Lp.	Nr Zał. graficznego	Symbol na rys. planu Przeznacz. terenu	Nr ewid. działki pow. w m²	Ustalenia szczegółowe
1	2	3	4	5
1.	1	35 UTL budownictwo rekreacyjno – letniskowe	1116/1 27900 1122 (fragm.) 10840	Ustala się: 2. Konieczność wykonania podziału geodezyjnego obejmującego obie działki uwzględniając. 3. poszerzenie istniejącej drogi wewnętrznej do szer. min. 10 m (jezdnia 6 m i 2x2 m chodnik) zakończonej placem do zawracania.

1	2	3	4	5
				b) zakaz tworzenia nowych dróg publicznych, c) minimalną powierzchnię działek letniskowych – 2000 m^2. 2. Zasady zagospodarowania i zabudowy terenu: a) wysokość budynków na stokach nieprzekraczająca jednej kondygnacji naziemnej z poddaszem użytkowym, licząc od poziomu terenu do okapu dachu z dopuszczeniem wysokości do dwóch kondygnacji naziemnych, licząc od najniższego punktu terenu wysokość budynku nie przekroczy jednej kondygnacji, b) wysokość budynków na wierzchowinach nieprzekraczająca jednej kondygnacji z poddaszem użytkowym, natomiast w przypadku występowania spadku jak dla punktu a), c) formę budynków letniskowych nawiązującą do architektury regionalnej, d) zakaz likwidacji powierzchni leśnych i pojedynczych zadrzewień, e) zakaz przekształcania rzeźby terenu, f) zachowanie w postaci niezabudowanej naturalnych jarów, stanowiących rynny spływu wód opadowych i chłodnych mas powietrza, g) przed przystąpieniem do realizacji budynków letniskowych należy ustalić zasady obsługi w infrastrukturę techniczną z uwzględnieniem § 3 pkt 5-10, h) zakaz wznoszenia ogrodzeń betonowych oraz konieczność wykonywania przepustów w podmurówkach betonowych w celu ułatwienia przechodzenia drobnej zwierzyny.
2.	1	36 UŁ usługi łączności	1122 (fragm.) 260	Ustala się: 1. Obowiązek: a) stosowania w projektowaniu i realizacji wszelkich reżimów technicznych minimalizujących uciążliwości dla otoczenia określone w "ocenie oddziaływania na środowisko", b) uwzględnienia procedury oceny oddziaływania na środowisko – stosownie do etapu realizacji inwestycji, c) uzgodnienia z Wojewodą, wydanych odrębnymi przepisami pozwoleń na działalność, której skutki dotyczą ograniczeń lub zakazów w odniesieniu do Spalskiego Parku Krajobrazowego i jego otuliny – do czasu zatwierdzenia planu ochrony Parku, d) nasadzeń żywopłotu wokół posesji. 2. Zakaz wznoszenia ogrodzenia betonowego wokół posesji.
	1	37 KS usługi komunikacji	726 7400	1. Ustala się: a) maksymalną wysokość obiektów kubaturowych – dwie kondygnacje, b) dla całego terenu obowiązuje ujednolicona forma architektoniczna budynków w zakresie rozwiązań materiałowych oraz kolorystycznych ścian i dachów, c) zakaz wznoszenia ogrodzeń betonowych, d) jak pkt 1. c) dla pozycji 2. 2. Dopuszcza się: a) realizację zamierzenia inwestycyjnego mogącego pogorszyć stan środowiska pod warunkiem dołączenia do wniosku o ustalenie warunków zabudowy i zagospodarowania terenu –

1	2	3	4	5
				– zgodnie z art. 41 ust. 2a ustawy o zagospodarowaniu przestrzennym oceny oddziaływa nia na środowisko, sporządzonej w trybie obowiązujących przepisów, b) dokonanie podziału terenu z uwzględnieniem: - układu projektowanych dróg wewnętrznych z jednym wylotem na istniejącą drogę zewnętrzną, - parametry dróg wewnętrznych zgodnie z Rozporządzeniem Ministra Transportu i Gospodarki Morskiej z dnia 2 marca 1999 r. w sprawie warunków technicznych jakim powinny odpowiadać drogi i ich usytuowanie (Dz.U. Nr 43, poz. 430).
4.	2	38 UH, UG usługi handlu i gastronomii	813/1 8600 813/2 21300	1. Ustala się: a), b), c) - jak dla pozycji 3. 2. Konieczność przebudowy sieci drenowania systematycznego w uzgodnieniu z Wojewódzkim Zarządem Melioracji i Urządzeń Wodnych. 3. Dopuszcza się dokonania podziału terenu jak dla pozycji 3. punkt 2. b).
5.	2	5 UH, UG usługi handlu i gastronomii	863/2 820	1. Ustala się: a) maksymalną wysokość obiektu kubaturowego – dwie kondygnacje, b) forma i sposób wykończenia budynków w nawiązaniu do architektury regionalnej, c) zakaz wznoszenia ogrodzeń betonowych. 2. Konieczność przebudowy istniejącej sieci drenowania systematycznego w uzgodnieniu z Wojewódzkim Zarządem Melioracji i Urządzeń Wodnych.
6.	2	39 MN budownictwo mieszkaniowe jednorodzinne	809/4 20000	1. Ustala się: 1. Konieczność opracowania podziału geodezyjnego uwzględniając: a) zachowanie rezerwy terenu na poszerzenie drogi wojewódzkiej Nr 726, o której mowa w § 3. pkt 13, b) układ komunikacji wewnętrznej zaprojektować z maksymalnie dwoma wylotami na drogę wojewódzką, c) drogi dojazdowe szerokości minimum 10 m (6 m jezdnia 2x2 m chodniki), d) wielkość działek budowlanych do 1000 m^2. 2. Zasady zagospodarowania i zabudowy terenu: a) budynki o maksymalnej wysokości 2 kondygnacje z poddaszem użytkowym, b) forma i sposób wykończenia budynków w nawiązaniu do architektury regionalnej, c) zakaz wznoszenia ogrodzeń betonowych. d) konieczność przebudowy istniejącej sieci drenowania systematycznego w uzgodnieniu z Wojewódzkim Zarządem Melioracji i Urządzeń Wodnych. e) dopuszczenie realizacji obiektów usługowych nieprodukcyjnych pod warunkiem, że ich powierzchnia zabudowy nie przekroczy 20% powierzchni nowoprojektowanych działek. f) zakaz lokalizacji inwestycji szczególnie szkodliwych oraz mogących pogorszyć stan środowiska, objętych Rozporządzeniem Ministra Ochrony Środowiska, Zasobów Naturalnych i

1	2	3	4	6
				Leśnych, z dnia 14 lipca 1998 r. (Dz.U. Nr 93, poz. 589), g) zasady uzbrojenia terenu jak w § 3. punkty 1-3 i od 5-12.
7.	2	40 MN budownictwo mieszkaniowe jednorodzinne	375 3800	1. Ustala się: a) zakaz wprowadzania nowych dróg dojazdowych (podział na działki budowlane prostopadły do istniejącej drogi), b) konieczność przebudowy istniejącej sieci drenowania systematycznego w uzgodnieniu z Wojewódzkim Zarządem Melioracji i Urządzeń Wodnych, c) zakaz czerpania wody do celów spożywczych ze studni kopanych.
8.	3	41 KS usługi komunikacji	98 5600	Jak dla pozycji 3.
9.	4	42 UTL budownictwo letniskowe	30 17400 32 7400	1. Dopuszcza się możliwość wykonania podziału geodezyjnego obu działek na poniższych zasadach: a) drogi wewnętrzne o szerokości zgodnej z Rozporządzenier Ministra Transportu i Gospodarki Morskiej z dnia 2 marca 1999 r. w sprawie warunków technicznych jakim powinny odpowiadać drogi i ich usytuowanie (Dz.U. Nr 43, poz. 430), b) minimalna powierzchnia działek – 2000 m^2. 2. Zasady zagospodarowania i zabudowy terenu – jak w pozycji 1. punkt 2.
10.	5	29 MN, UH, UG budownictwo mieszkaniowe jednorodzinne, usługi handlu i gastronomii	184 900	1. Ustala się: a) nieprzekraczalną wysokość budynków do dwóch kondygnacji naziemnych, b) dach minimum dwuspadowy, c) główne wejście do usług zlokalizować od drogi publicznej. 2. Zaleca się: - wprowadzenie elementów tradycyjnych w konstrukcji jak i wystroju zewnętrznym budynków.
11.	5	30 UH, UG usługi handlu i gastronomii	188 1500	1. Ustala się: punkt a) do c) - jak w pozycji 10, d) zakaz realizacji obiektów na stały pobyt ludzi, e) zakaz wprowadzania ogrodzeń betonowych. 2. Zaleca się: - jak dla pozycji 10.
12.	6	31 UH, UG usługi handlu i gastronomii	97 2000	1. Ustala się: a) wysokość budynków do dwóch kondygnacji naziemnych, b) dach minimum dwuspadowy, c) wejście do usług zlokalizować od drogi publicznej, d) zakaz wprowadzania ogrodzeń betonowych, e) zakaz odprowadzania ścieków do istniejącego zbiornika wodnego. 2. Zaleca się: - wprowadzenie elementów tradycyjnych w konstrukcji jak i wystroju zewnętrznym budynków.

§ 5

Dokonuje się zmiany przeznaczenia gruntów rolnych klas:

w Rzeczycy:

1) V i VI na działkach 1116/1 i fragment 1122 – na budownictwo rekreacyjno–letniskowe.
Pozostawia się w dotychczasowym przeznaczeniu powierzchnie leśne na obu działkach,
2) V i VI – na fragmencie działki 1122 – na usługi łączności,
Pozostawia się w dotychczasowym przeznaczeniu powierzchnie leśne.
3) IVa i V – na działce 726 – na usługi komunikacji.
4) IVa (za zgodą Wojewody Łódzkiego Decyzją Nr OZ/PT III/G.IV.6014-1/10/99 z dnia 3 grudnia 1999 r.) i V – na działkach 813/1 i 813/2 – na usługi handlu i gastronomii,
5) IVa – na działce 863/2 – na usługi handlu i gastronomii,
6) IVa i V - na działce 809/4 – na budownictwo mieszkaniowe jednorodzinne,
7) V – na działce 375 – na budownictwo mieszkaniowe jednorodzinne,

w Glinie:

8) V – na działce 98 – na usługi komunikacji,

w Grotowicach:

9) V – na działce 30 i 32 – na budownictwo letniskowe,

w Sadykierzu:

10) VI – na działce 184 – na budownictwo mieszkaniowe jednorodzinne z usługami handlu i gastronomii,

w Kanicach – Kołonii:

11) IV – na działce 97/3 – na usługi handlu i gastronomii.

§ 6

Traci moc Uchwała Nr III/11/84 z dnia 5 października 1984 r. Gminnej Rady Narodowej w Rzeczycy (Dz. Urz. Województwa Piotrkowskiego z 1985 roku, Nr 2, poz. 10, z późniejszymi zmianami) w części dotyczącej niniejszej uchwały.

§ 7

Ustala się jednorazową opłatę od wzrostu wartości nieruchomości w wys. 10%.


§ 8

Wykonanie Uchwały powierza się Zarządowi Gminy Rzeczyca.

§ 9

Niniejsza Uchwała wchodzi w życie po upływie 14 dni od dnia jej ogłoszenia w Dzienniku Urzędowym Województwa Łódzkiego.

Przewodniczący Rady
Gminy Rzeczyca:
Leon Eugeniusz Kanwat

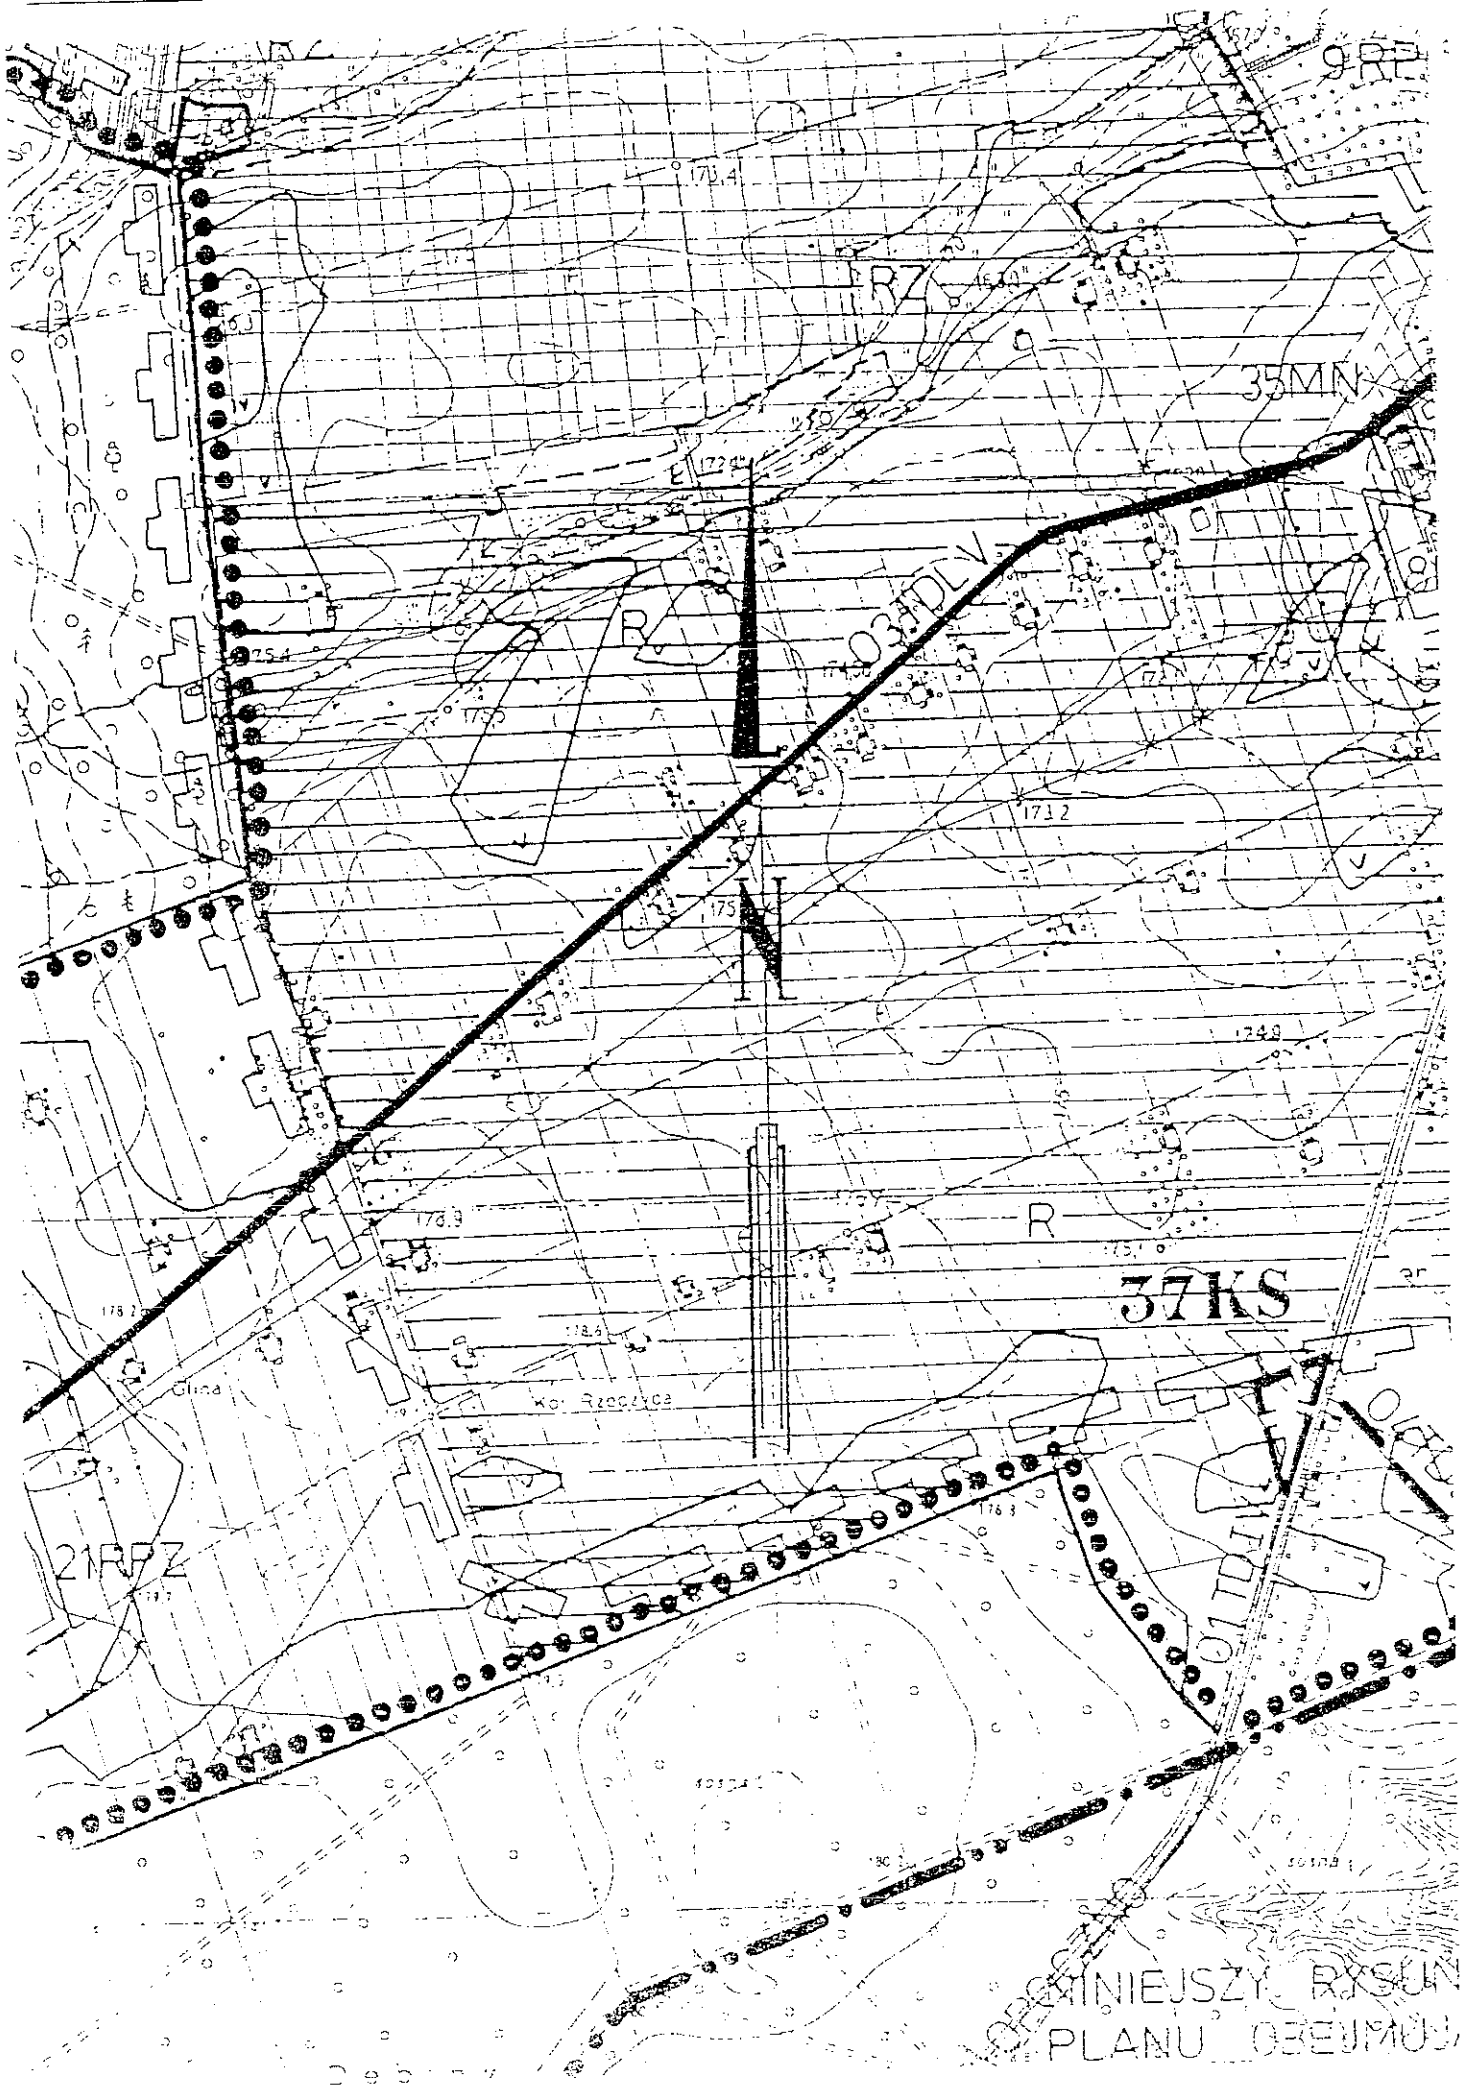

NINIEJSZY RYSUN
PLANU OBEJMUJ



EK STANOWI INTEGRALNĄ CZĘŚĆ


ZAŁĄCZNIK Nr 2

ZMIANA FRAGMENTU MIEJSCOWEGO PLANU OGÓLNEGO ZAGOSPODAROWANIA PRZESTRZENNEGO GMINY RZECZYCA

wieś: RZECZYCA

nr działki: 813/1; 813/2; 833/2; 809/4; 375; skala: 1:10000

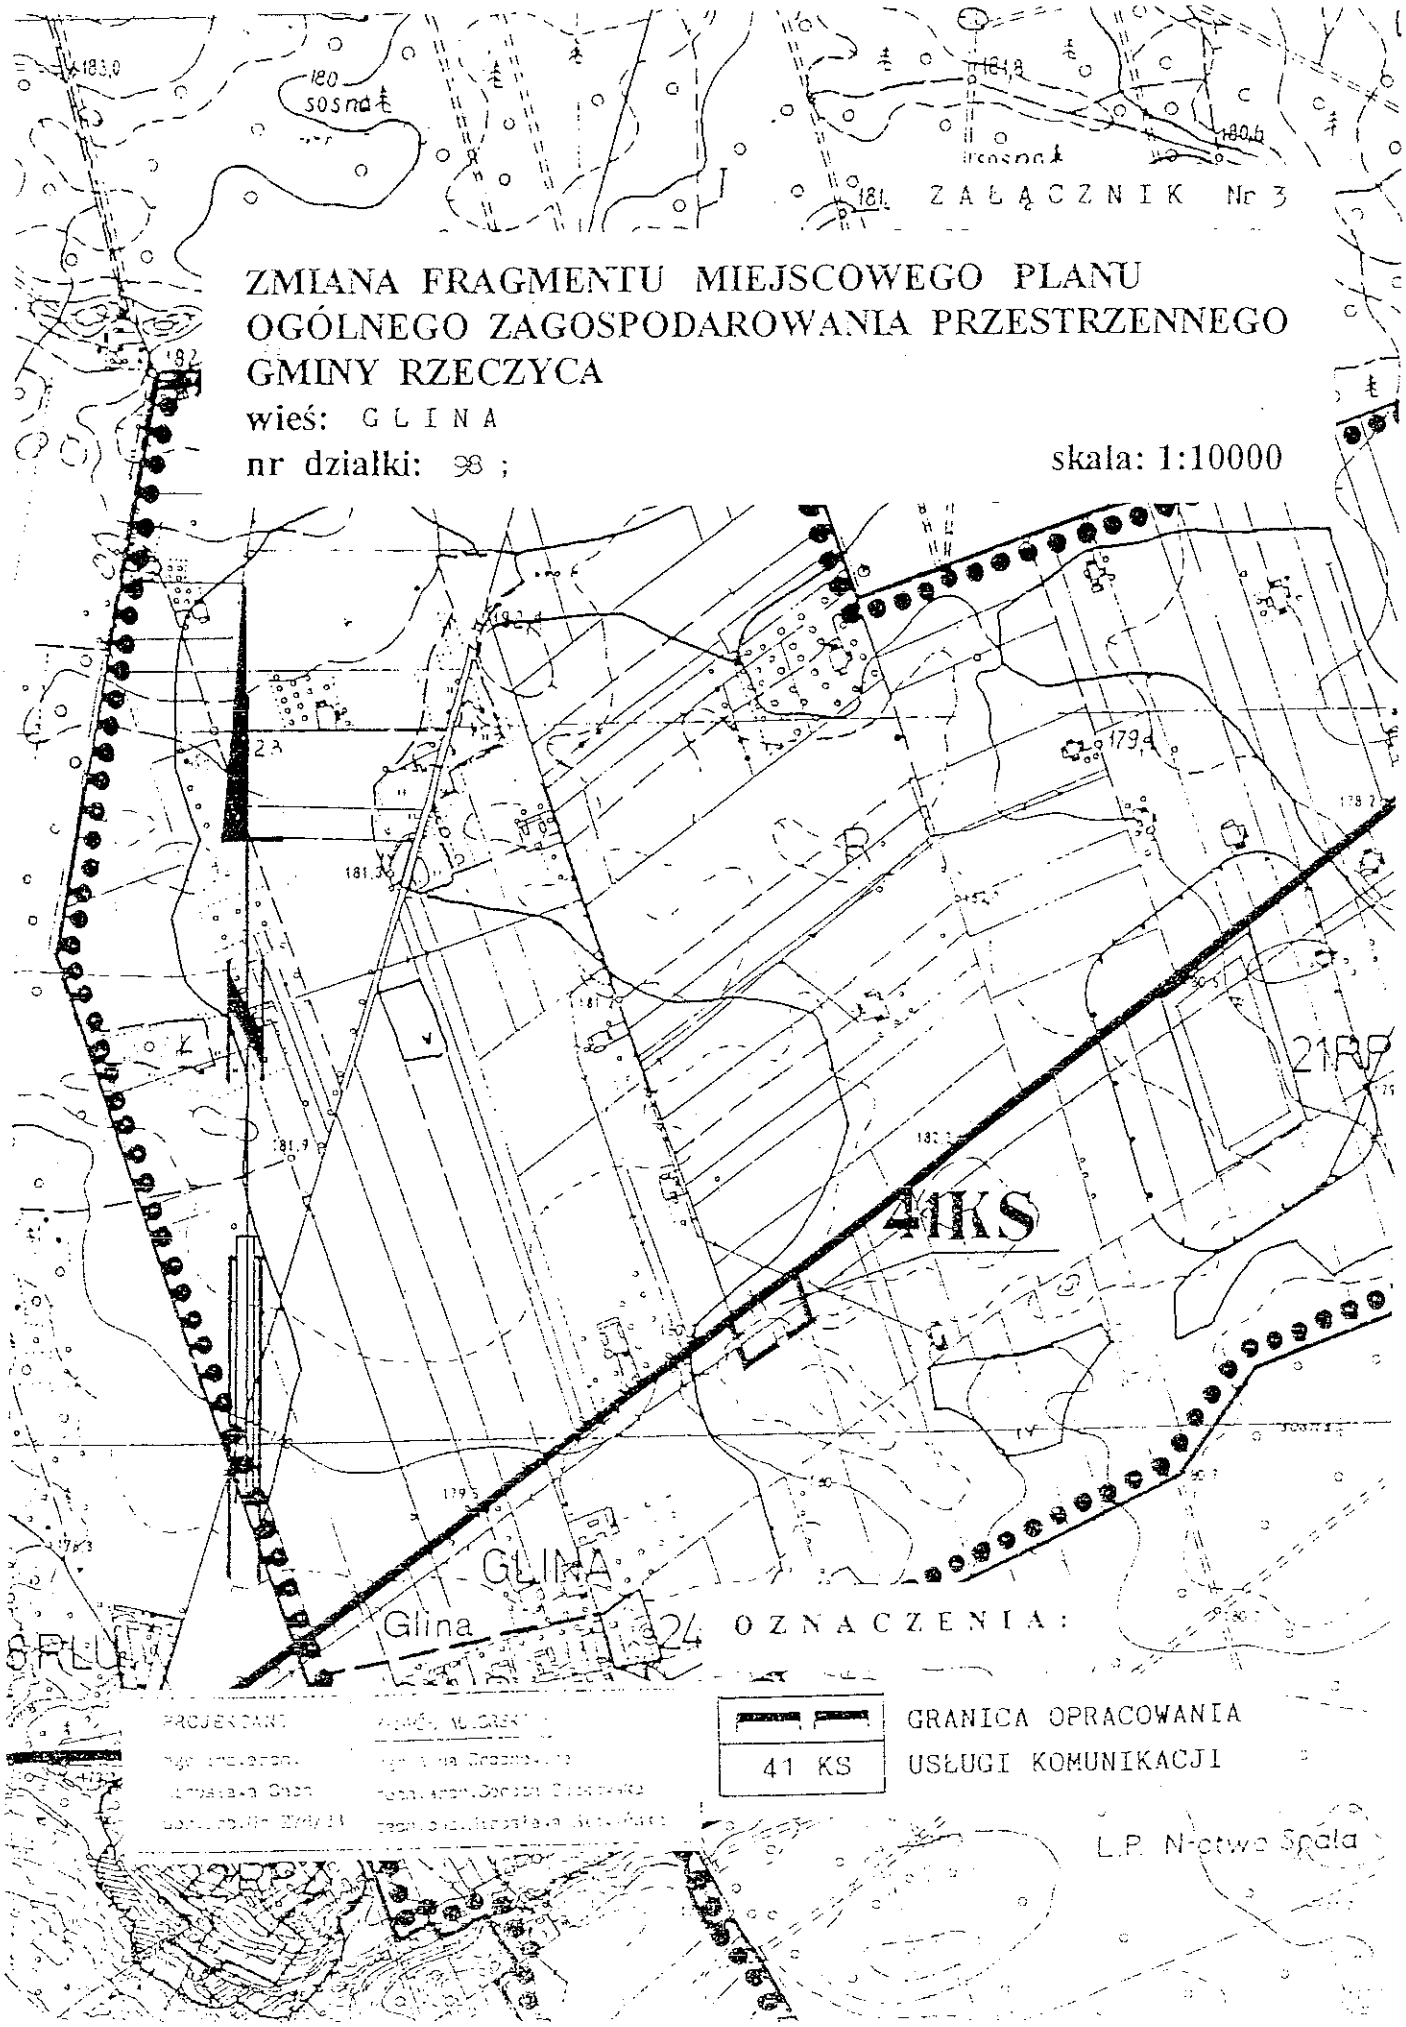


ZAŁĄCZNIK Nr 3
ZMIANA FRAGMENTU MIEJSCOWEGO PLANU OGÓLNEGO ZAGOSPODAROWANIA PRZESTRZENNEGO GMINY RZECZYCA
wieś: GLINA
nr działki: 98 ;
skala: 1:10000
41KS
21RP
GLINA
Glina
OZNACZENIA:
GRANICA OPRACOWANIA
41 KS
USŁUGI KOMUNIKACJI
PROJEKTANT
L.P. N-two Skala


ZAŁĄCZNIK Nr 4
ZMIANA FRAGMENTU MIEJSCOWEGO PLANU OGÓLNEGO ZAGOSPODAROWANIA PRZESTRZENNEGO GMINY RZECZYCA
wieś: GROTOWICE
nr działki: 30 ; 32 ;
skala: 1:10000
42 UTL
GROTOWICE
Grotowice
OZNACZENIA:
GRANICA OPRACOWANIA
42 UTL
BUDOWNICTWO LETNISKOWE


ZAŁĄCZNIK Nr 5
ZMIANA FRAGMENTU MIEJSCOWEGO PLANU OGÓLNEGO ZAGOSPODAROWANIA PRZESTRZENNEGO GMINY RZECZYCA
wieś: SADYKIERZ
nr działki: 188; 184;
skala: 1:10000
SADYKIERZ
Sadykierz
29MN,UH,UG
30UH,UG
OZNACZENIA:
GRANICA OPRACOWANIA
30 UH.UG
USŁUGI HANDLU I GASTRONOMII
29 MN,UH,UG
BUDOWNICTWO MIESZKANIOWE, USŁUGI HANDLU I GASTRONOMII


ZAŁĄCZNIK Nr 6
ZMIANA FRAGMENTU MIEJSCOWEGO PLANU OGÓLNEGO ZAGOSPODAROWANIA PRZESTRZENNEGO GMINY RZECZYCA
wieś: KANICE KOLONIA
nr działki: 97 ;
skala: 1:10000
31 UII,UG
Kanice
KANICE Kol
22MR
5UG
RZ
OZNACZENIA:
GRANICA OPRACOWANIA
31 UII,UG
USŁUGI HANDLU I GASTRONOMII